



配置图 1/300

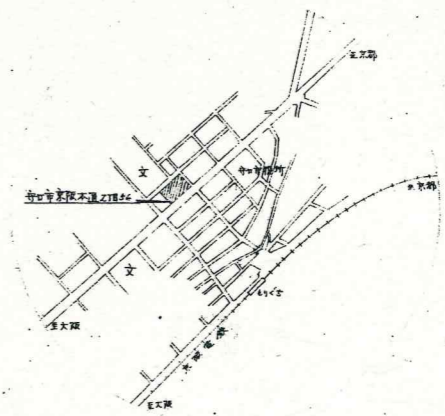

附近見取图


(万全舎)

配置图 附近見取图		2
比例	1/300	
三井物産株式会社		担当






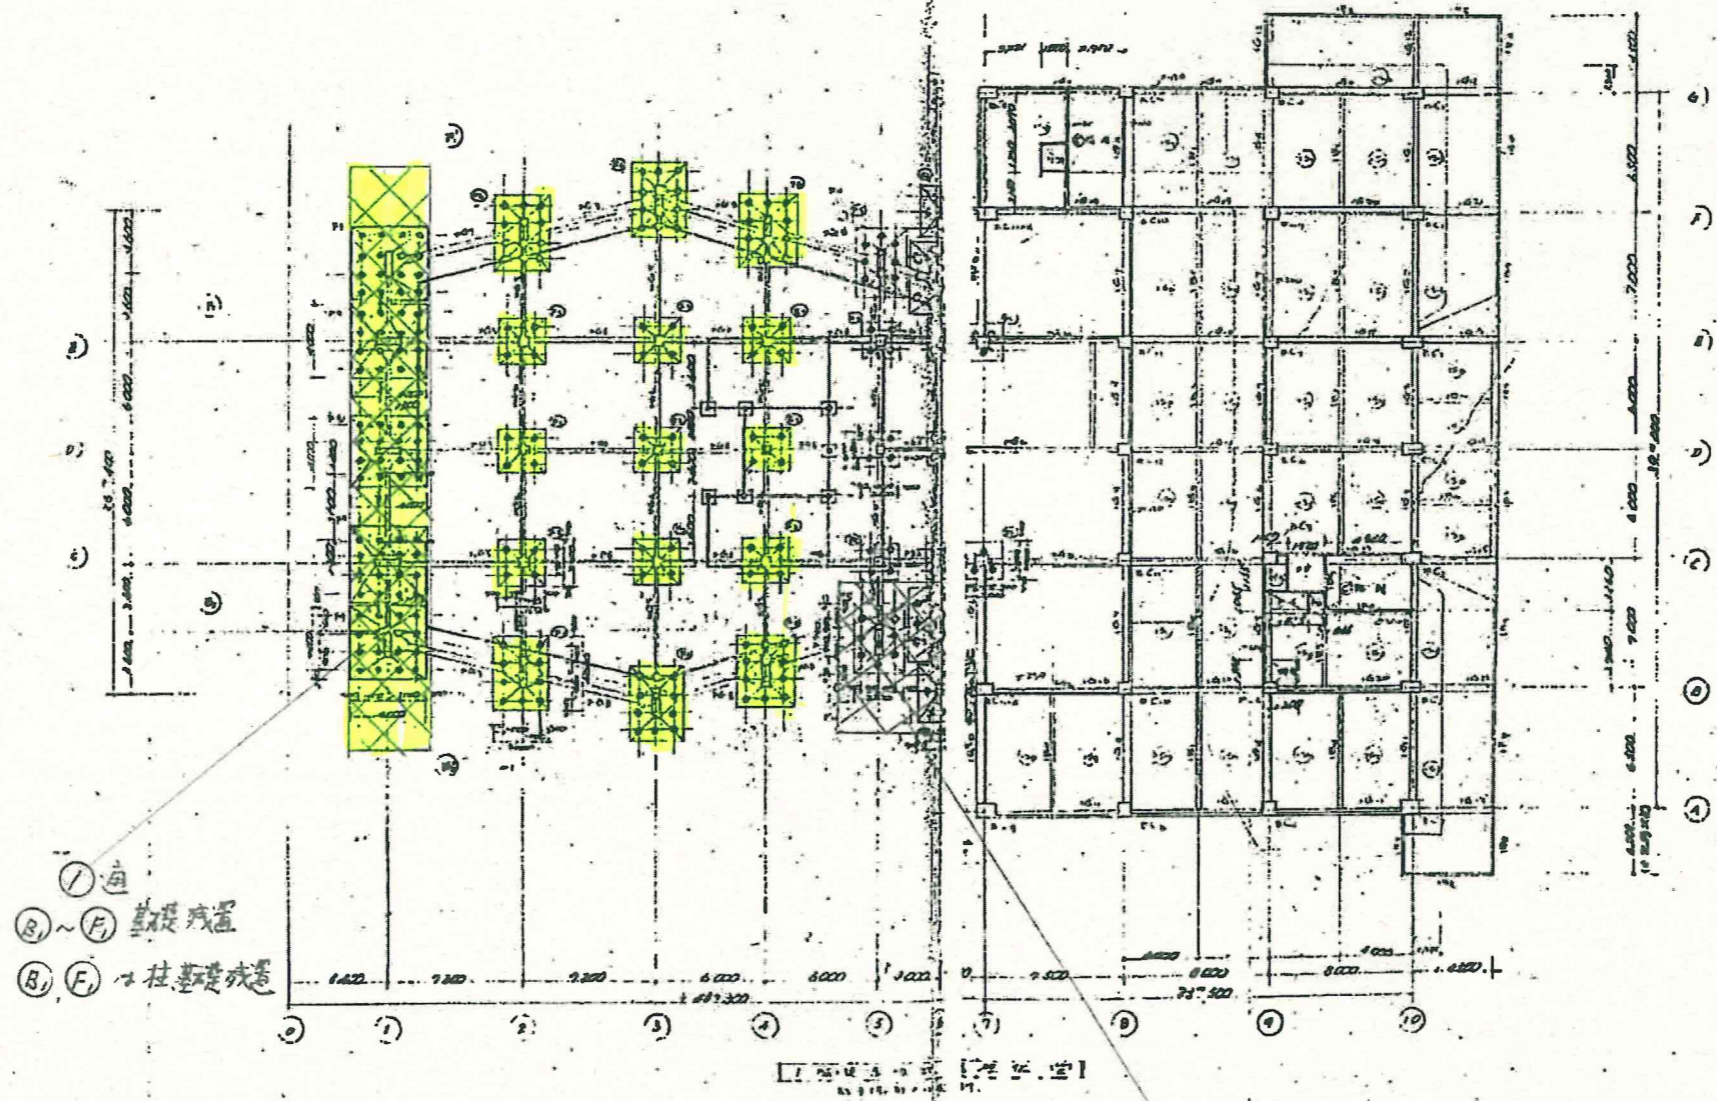


完成図

	工事名称	旧市民会館解体工事	設計年月日	縮尺
		1階梁伏図	H26.4	/
			図面番号	

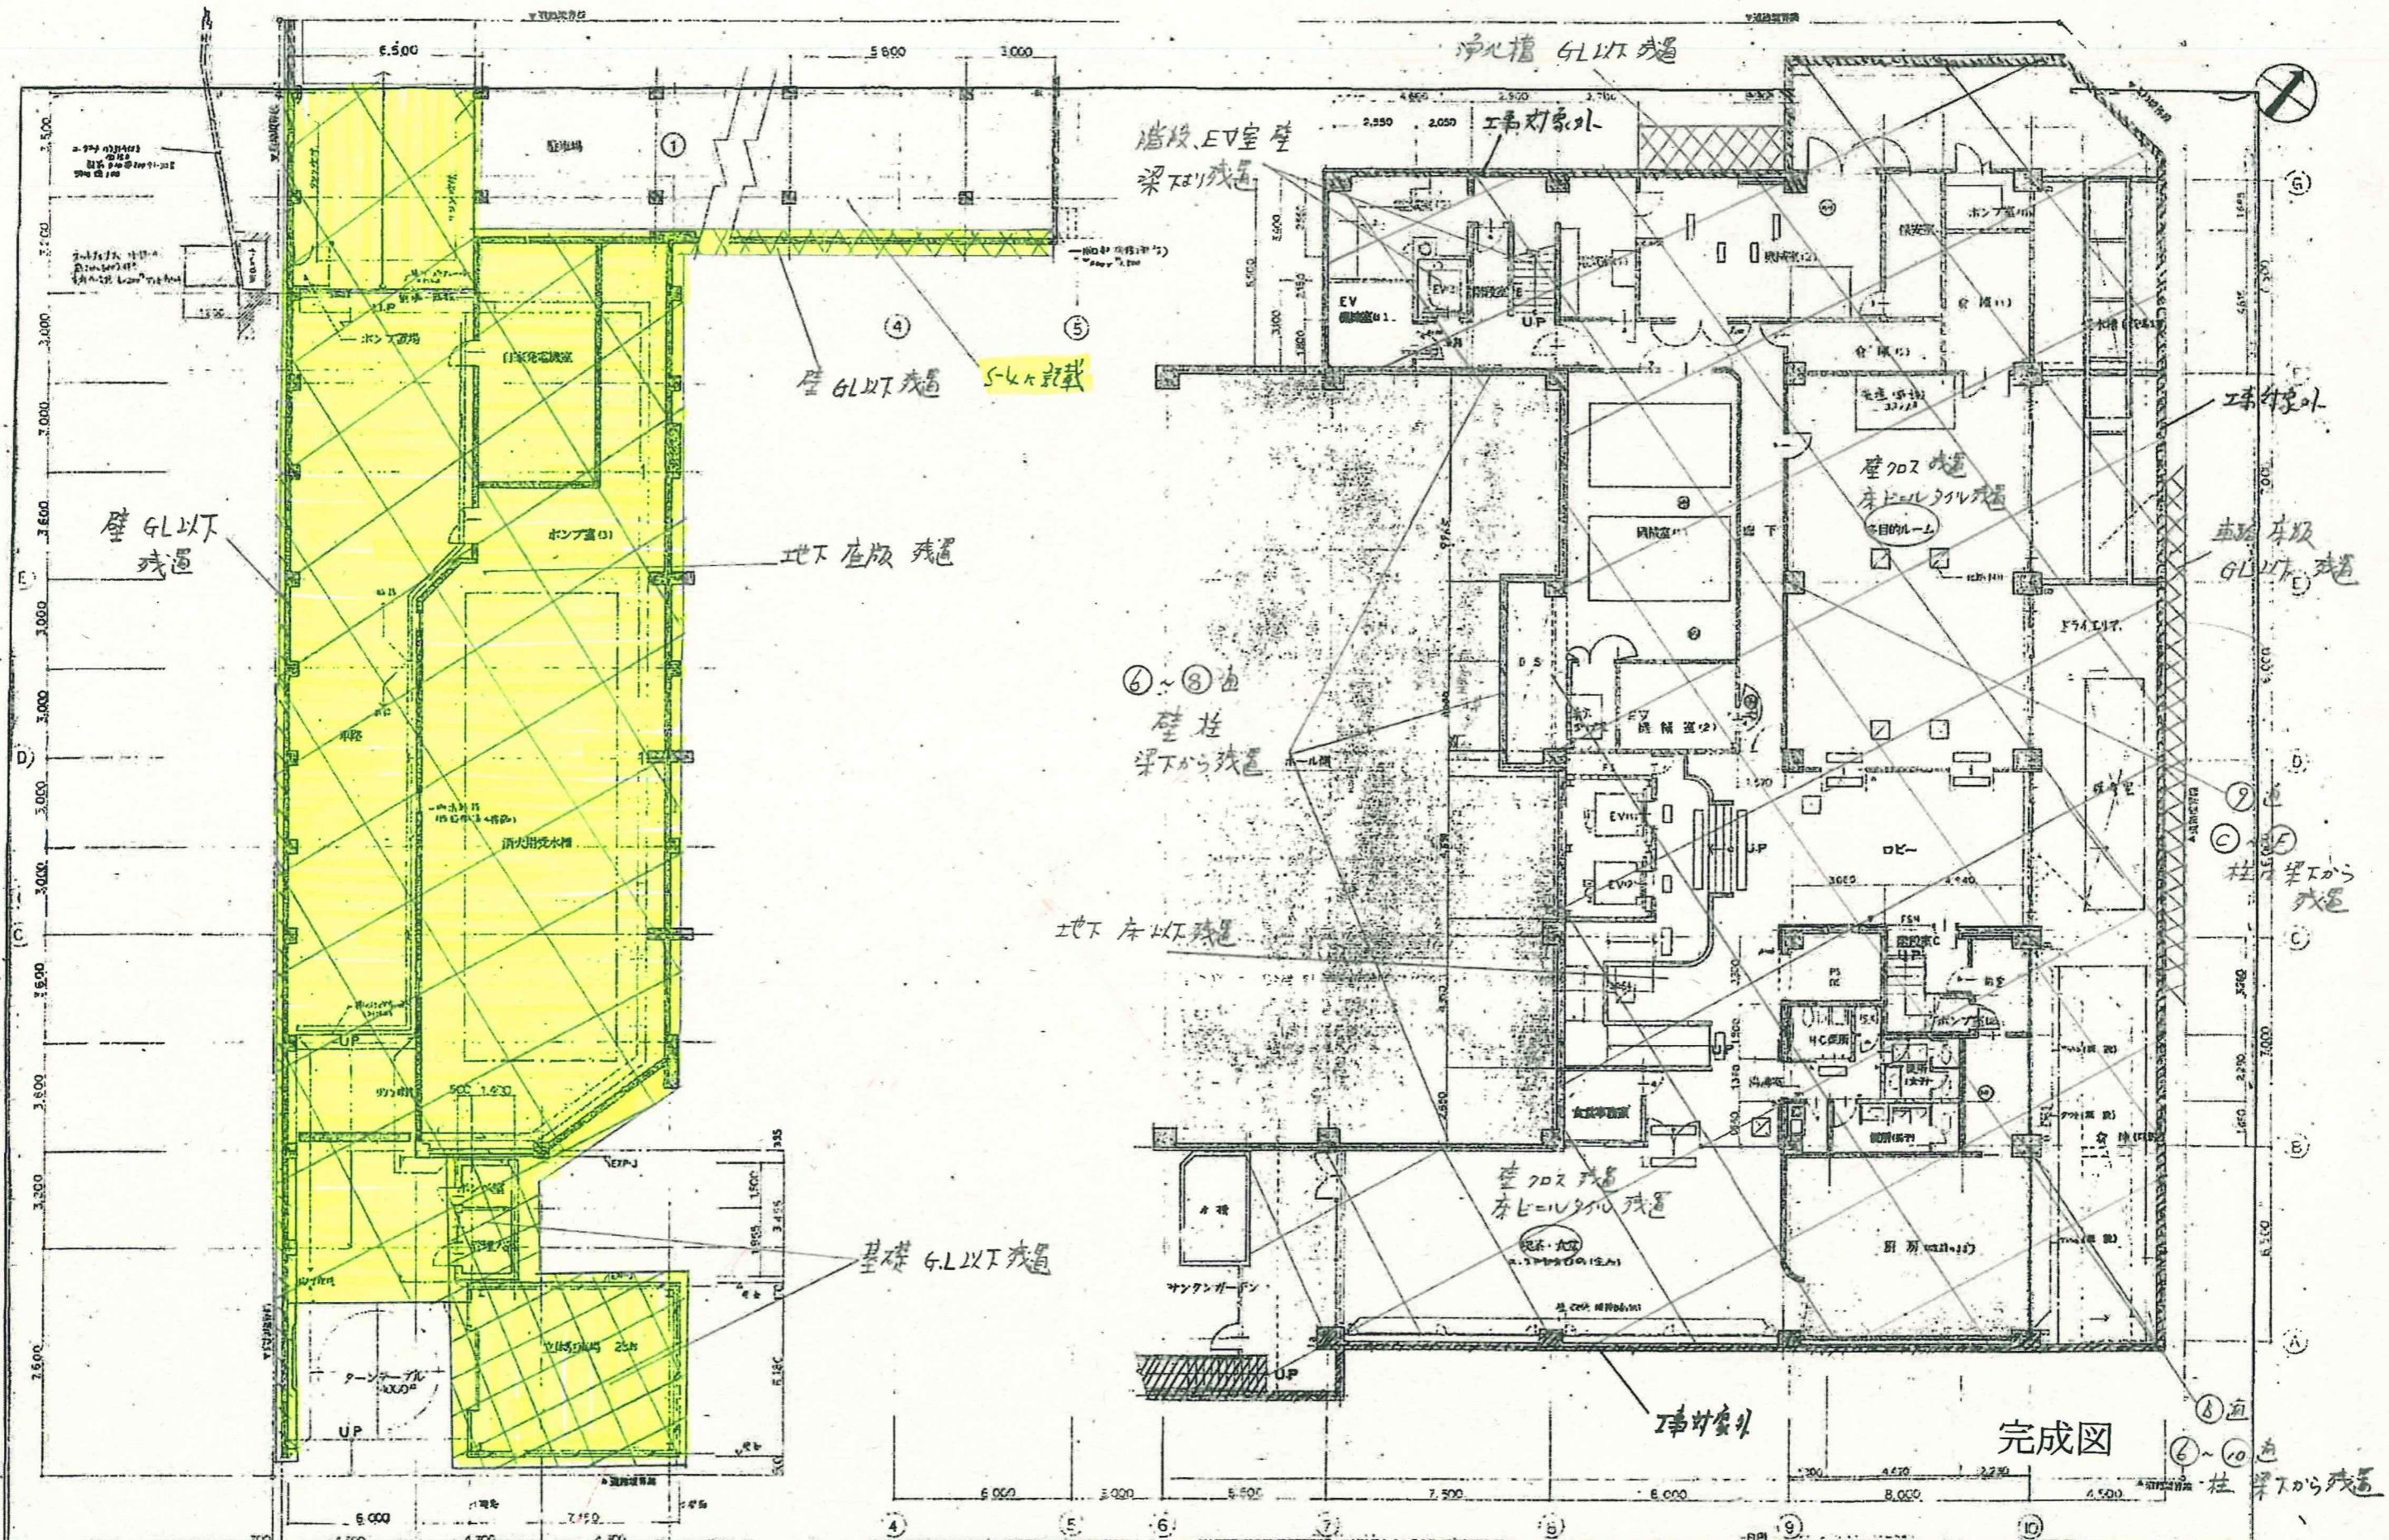

工事名称 図面名称	旧市民会館解体工事	設計年月日	H26.4	縮尺
	B1階平面図	図面番号	A-2	
		完成図		

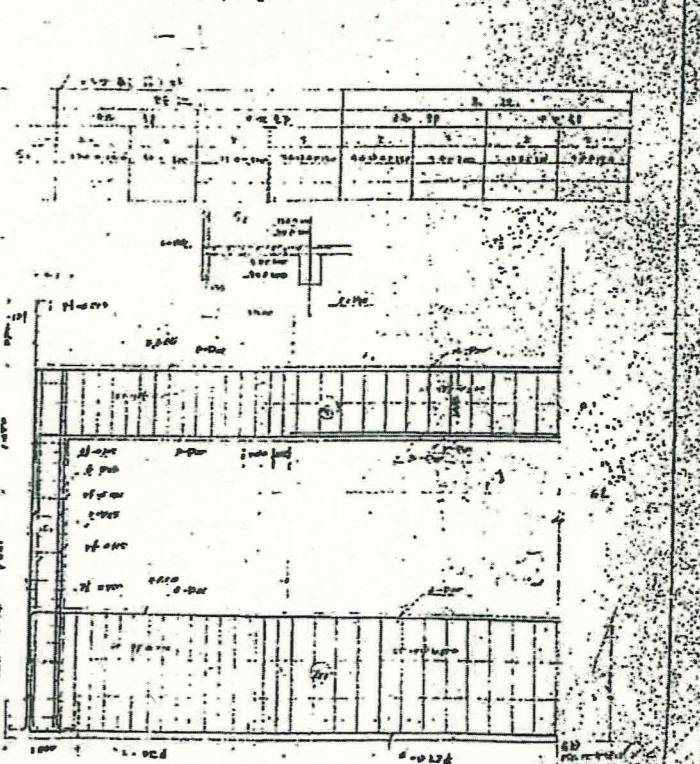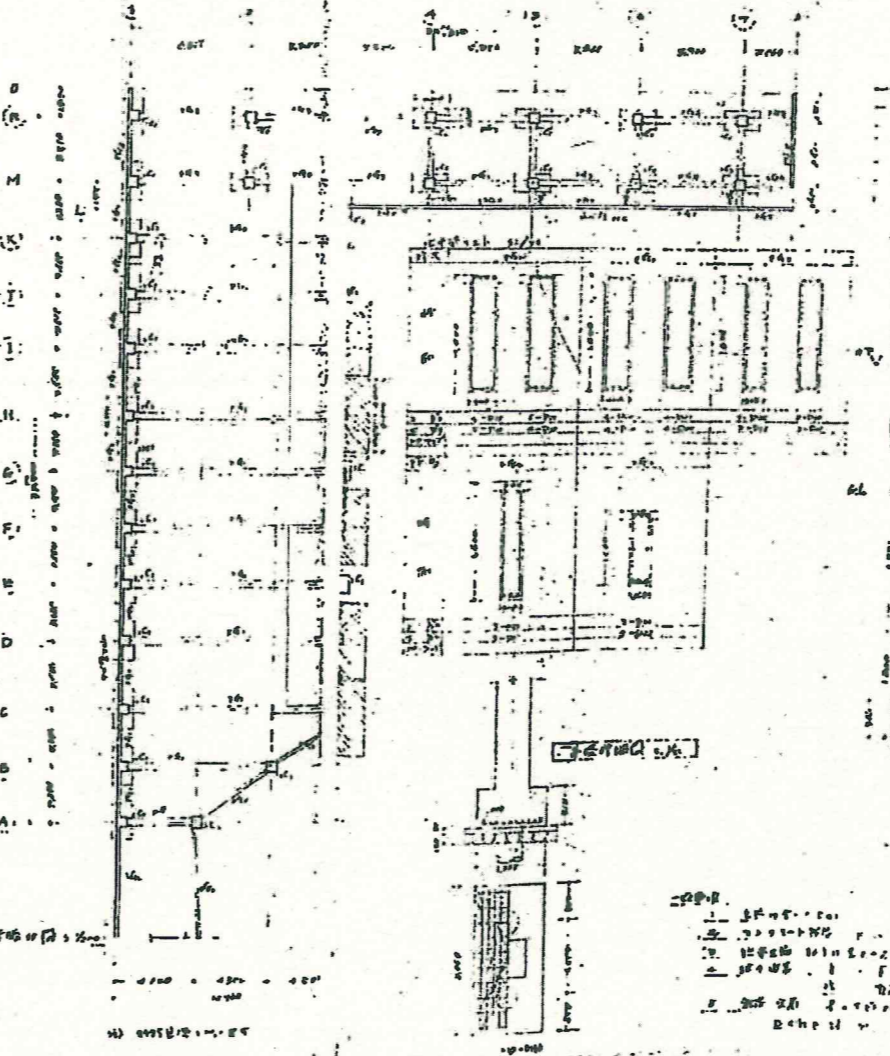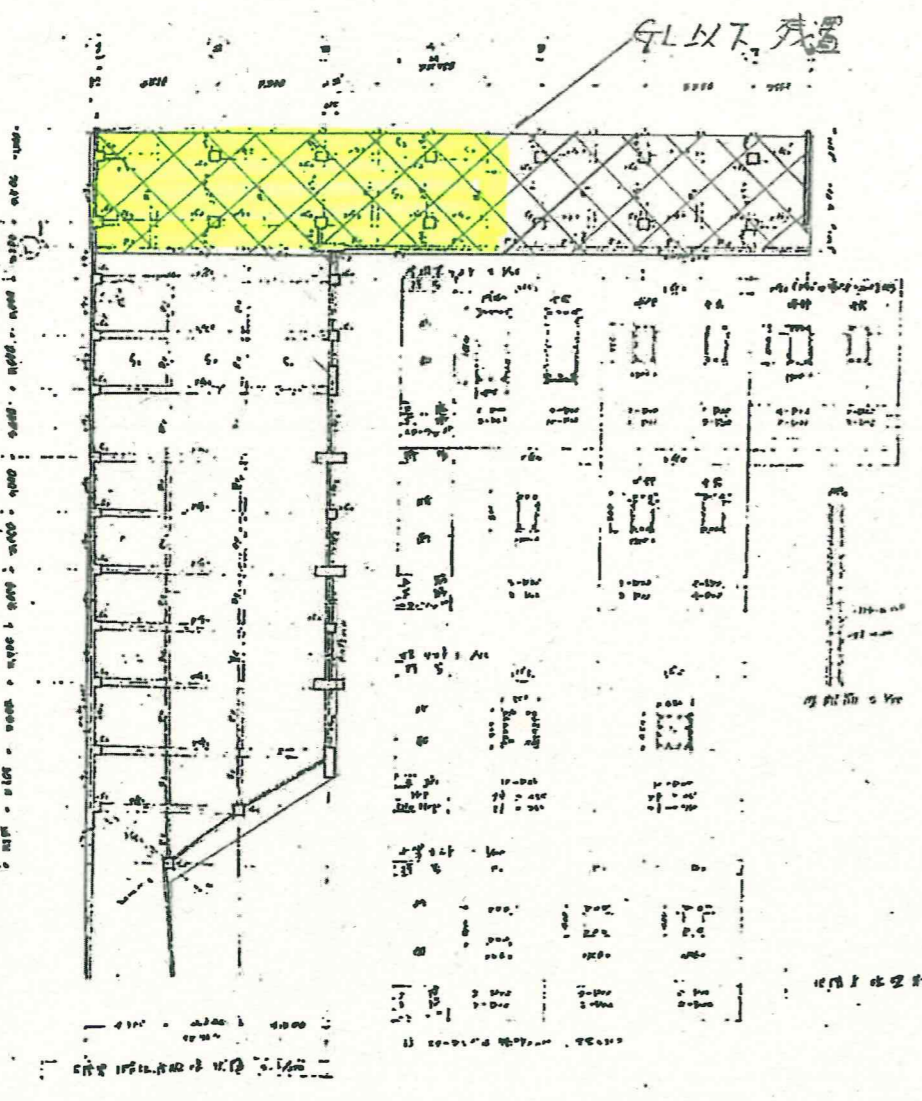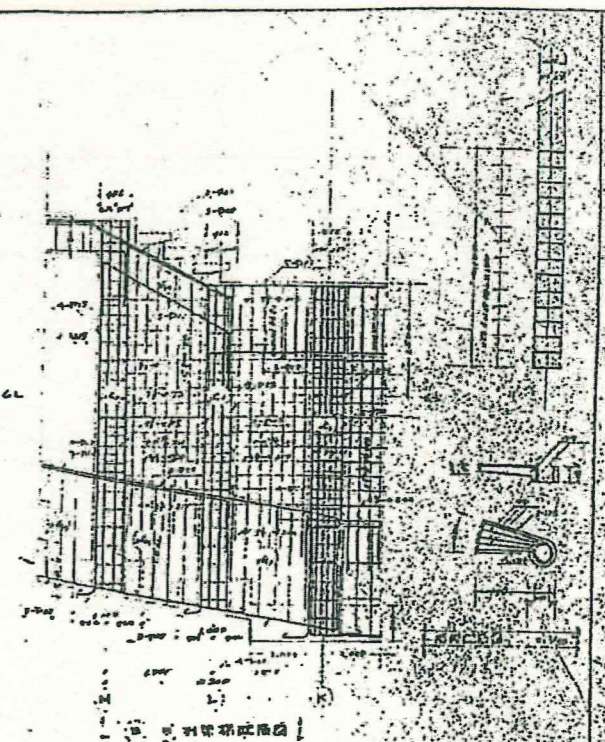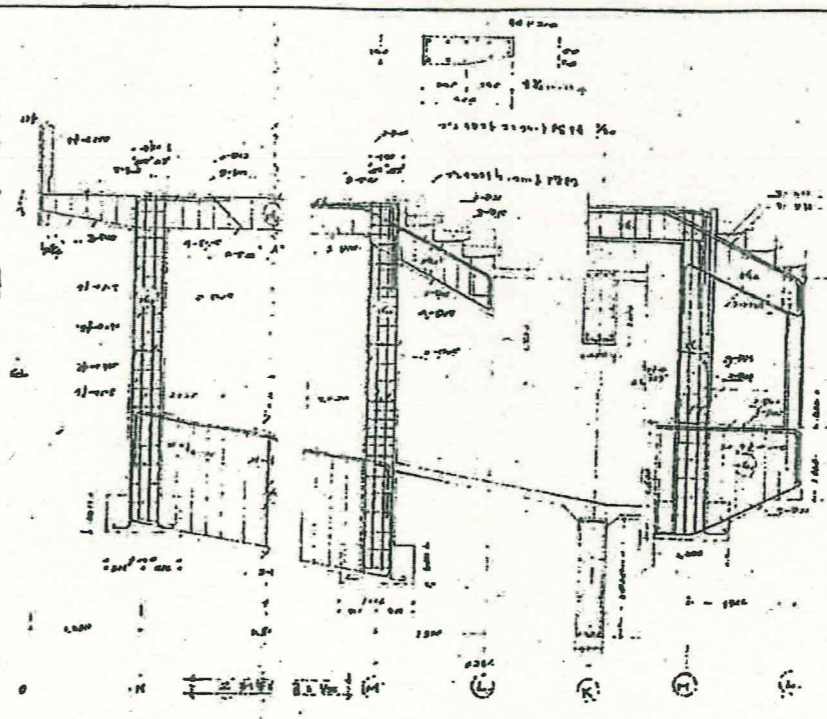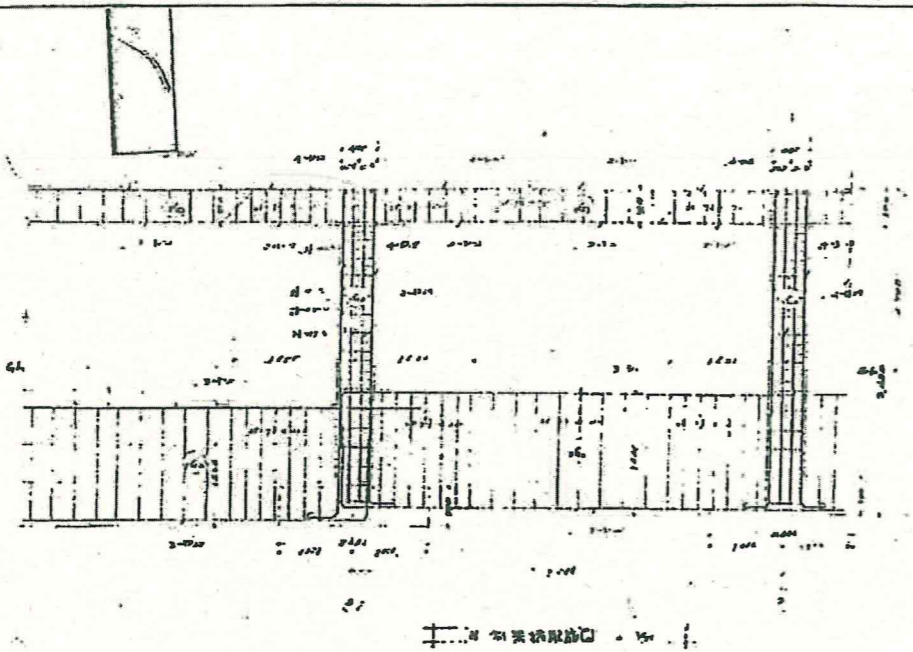


完成図

守口総合会館新築工		93
外構工事	構造	
駐車場補修工事		
三記建設事務所		
1-1 守口市 2-1-20 田中		

1-1
2-1
3-1
100-1

工事名称	旧市民会館解体工事	設計年月日	H26.4	縮尺
	図面名称	駐車場構造図	図面番号	

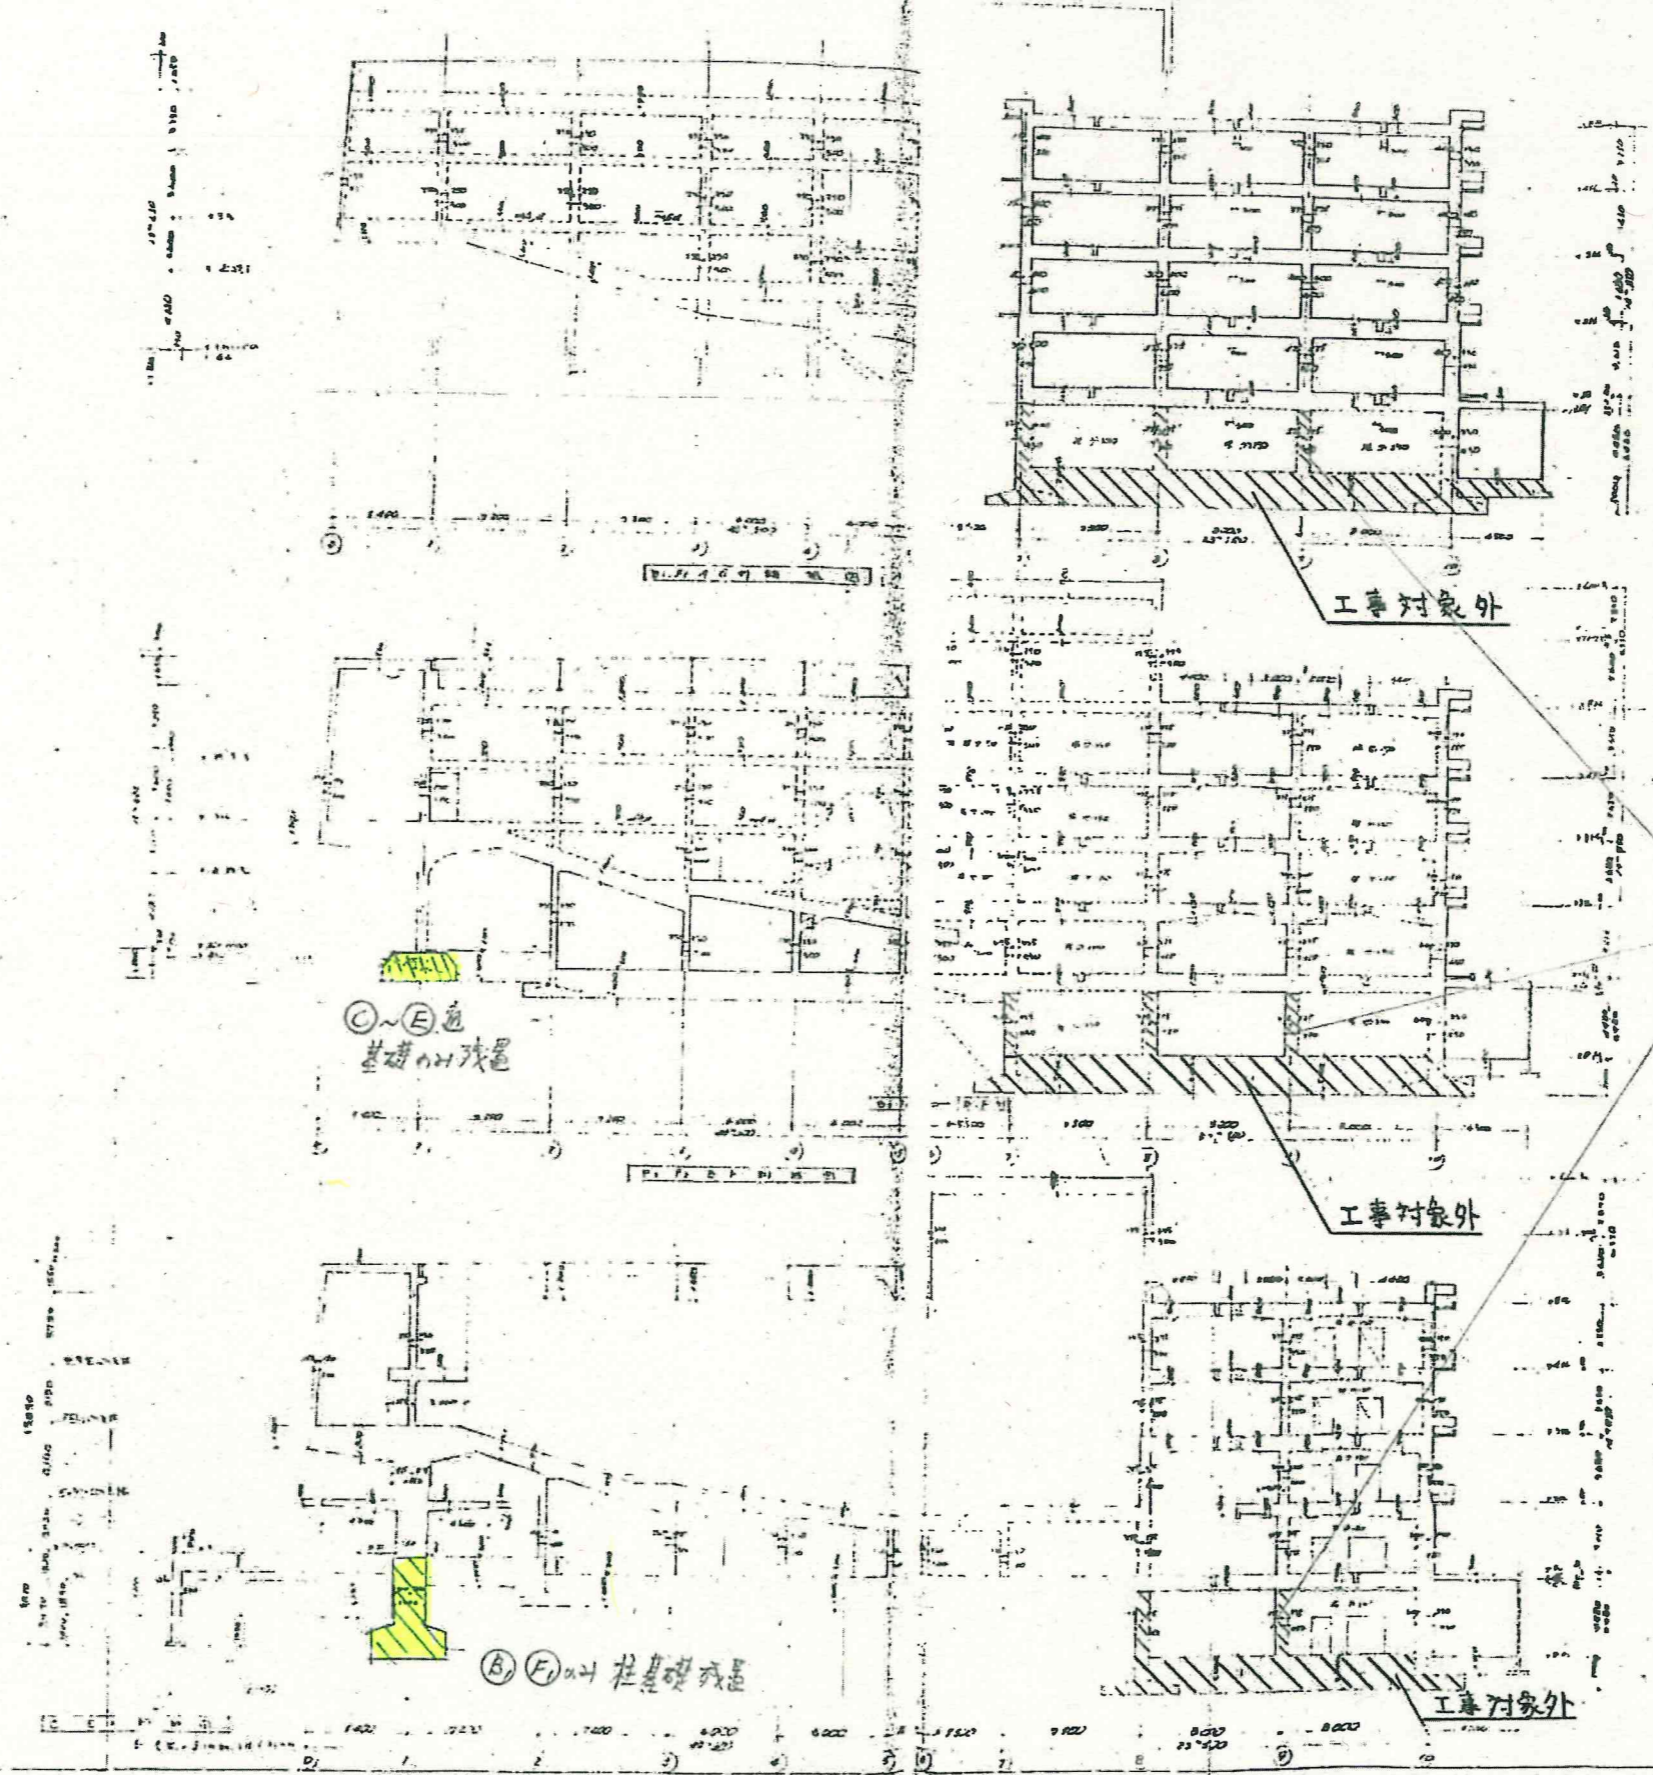

完成図

守口総合会館

73

三松建設株式会社

1400年*201507

工事名称 図面名称	旧市民会館解体工事	設計年月日	縮尺
	各ラーメン軸組図(1)	H26.4	/
		図面番号	
		S-2	