北立面図

凡　例					
記　号	仕　様	参考品番・品名	記　号	仕　様	参考品番・品名
押出成形セメント板	t60（縦張り）複層塗材RE 吹付 平滑状		G	DP塗装（赤色）	
	ﾌﾗｯﾄﾊﾞｰ		H	庇：出幅950　幅1800　ｱﾙﾐﾆｳﾑ製　内部鉄骨下地	神ダイケン　RS-K
	角ﾎﾞｰﾀﾞｰﾘﾌﾞﾊﾞｰ	神/ザウ　タスロック	I	ﾗﾗﾌﾟ：幅400　高さ4050　ｽﾃﾝﾚｽ製ﾊﾟﾝﾁ研磨	
	三角ﾎﾞｰﾀﾞｰﾘﾌﾞﾊﾞｰ	神/ザウ　レスカイ	J	ﾗﾝﾀﾞﾝｶｰ　3t用　緊結部W100	神イトブン
A	竪樋：VPカラー　φ100		K	額縁基礎置手動横走型ガイドレール式： W1,650　L9,250　D200　SUS製	
B	竪樋：VPカラー　φ100		L	可動ガラリ	
C	笠木：W300　ｱﾙﾐﾆｳﾑ合金押出形材　カラー		M	固定ガラリ	
D	水切：ｱﾙﾐﾆｳﾑ　t1.5加工　二次電解着色		N	ｽﾁｰﾙ手摺 DP塗装	
E	ｺﾝｸﾘｰﾄ打放しの上、塗布防水		O	養生管：SGP（白管）φ125	
F	ｺﾝｸﾘｰﾄ打放しの上、透湿撥水ｱｸﾘﾙｼﾘｺﾝ系ｸﾘﾔｰ		P	横引管：VPカラー　φ100	

設　計			令和３年３月	工　事　名　称	縮　尺	図面名称	図面番号
一級建築士事務所大阪府知事登録第(ト)12910号 株式会社 杉原設計事務所	一級建築士登録第163372号 高　好弘		完 成 図	新 消 防 本 部 棟 建 設 工 事	1/100	立面図（１）	A-25

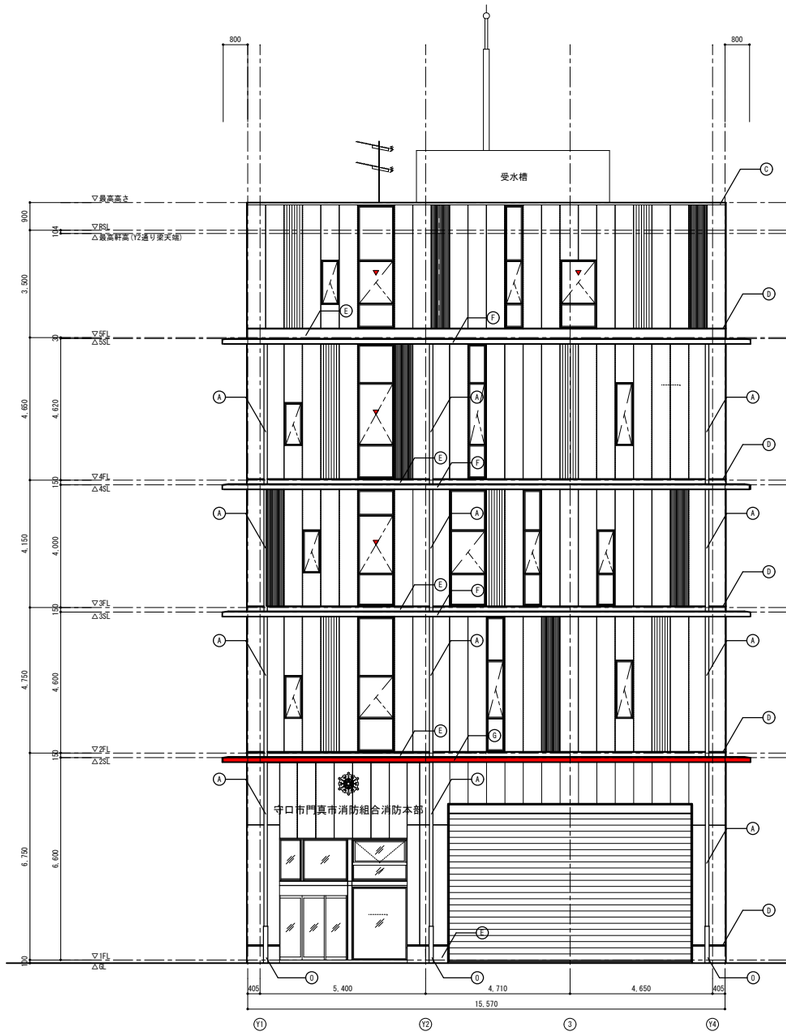

東立面図

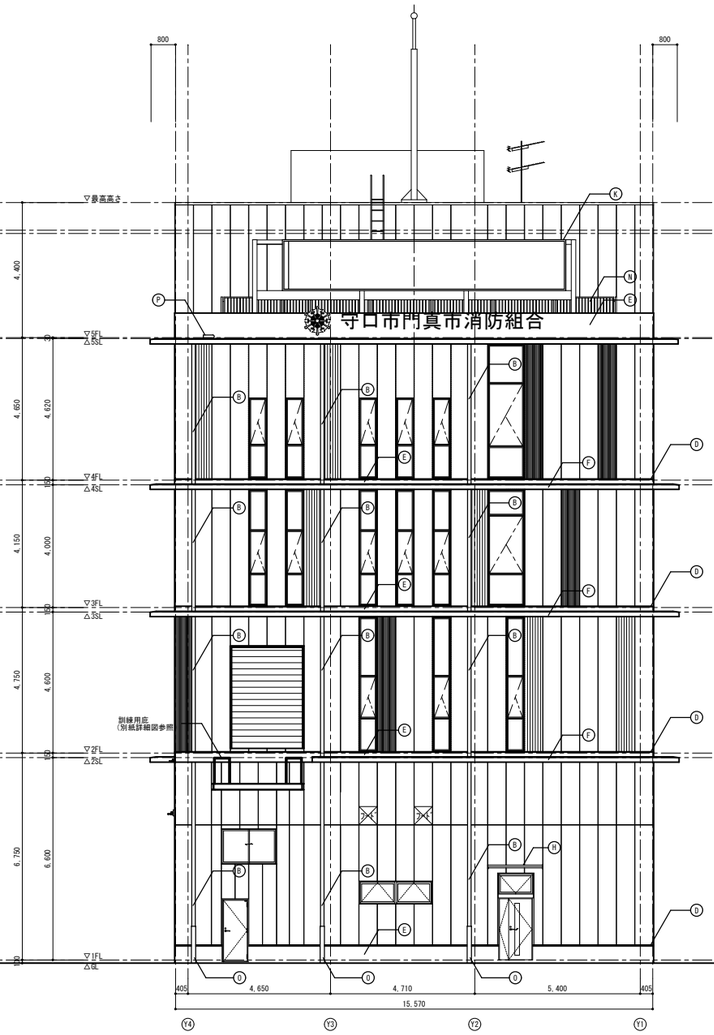

西立面図

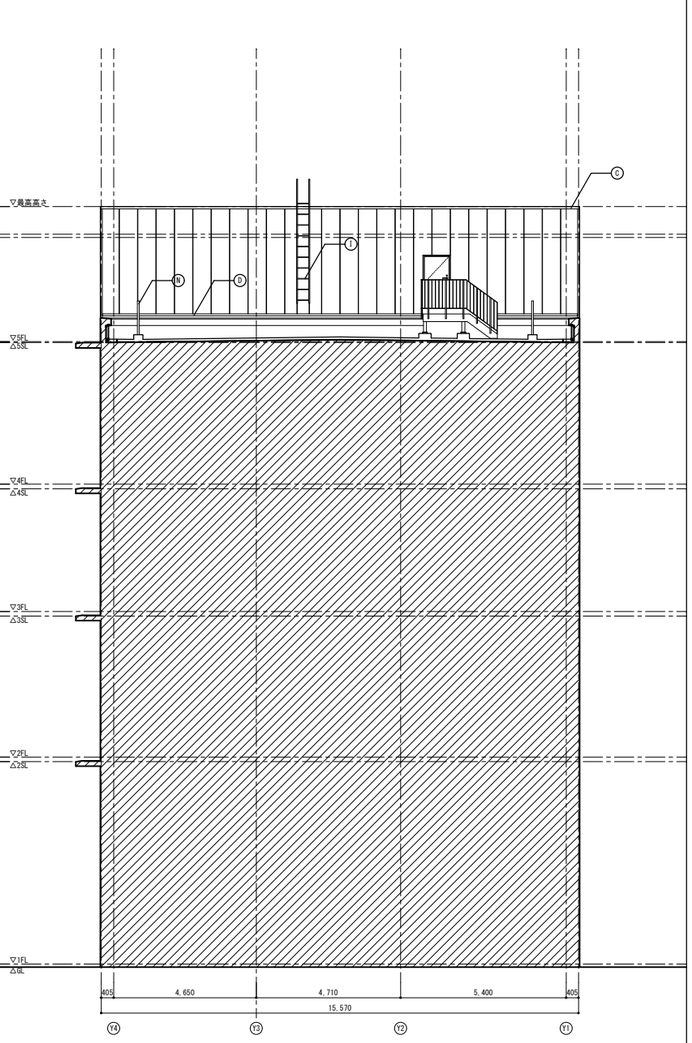

西立面図

尺　例

記　号	仕　様	参考品番・品名
押出成形セメント板	t60（縦張り）複層塗材RE 吹付 平滑状	
	ﾌﾗｯﾄﾊﾞﾙｺﾆ	
	角ﾎﾞｰﾀﾞｰﾘﾌﾞﾊﾞﾙｺﾆ	㈱ﾊﾔｶﾜ ﾀｲﾙｾｯﾄ
	三角ﾎﾞｰﾀﾞｰﾘﾌﾞﾊﾞﾙｺﾆ	㈱ﾊﾔｶﾜ ﾚｽｽﾀｲﾙ
Ⓐ	竪樋：VPカラー　φ100	
Ⓑ	竪樋：VPカラー　φ100	
Ⓒ	笠木：W300　ｱﾙﾐﾆｳﾑ合金押出形材　カラー	
Ⓓ	水切：ｱﾙﾐﾆｳﾑ　t1.5加工　二次電解着色	
Ⓔ	ｺﾝｸﾘｰﾄ打放しの上、塗布防水	
Ⓕ	ｺﾝｸﾘｰﾄ打放しの上、透湿撥水ｱｸﾘﾙｼﾘｺﾝ系ｸﾘﾔｰ	

記　号	仕　様	参考品番・品名
Ⓖ	DP塗装（赤色）	
Ⓗ	庇：出幅950　幅1800　ｱﾙﾐﾆｳﾑ製　内部鉄骨下地	㈱ダイケン　RS-K
Ⓘ	ﾀﾗｯﾌﾟ：幅400　高さ4050　ｽﾃﾝﾚｽ製ﾊﾞﾌ研磨	
Ⓙ	ﾘﾝｸﾞｱﾝｶｰ　3t用　緊結部材100	㈱イトブン
Ⓚ	昇降基礎置き勾配標準型ガイドレール式： H1,650　L9,250　D200 SUS製	
Ⓛ	可動ガラリ	
Ⓜ	固定ガラリ	
Ⓝ	ｽﾁｰﾙ手摺 DP塗装	
Ⓞ	養生管：SGP（白管）φ125	
Ⓟ	横引管：VPカラー　φ100	

設計		令和３年３月	工事名称	縮尺	図面名称	図面番号
一級建築士事務所大阪府知事登録第（ト）12910号 株式会社 杉原設計事務所	一級建築士登録第163372号 高　好弘	完成図	新消防本部棟建設工事	1/100	立面図（２）	A-26

南立面図

凡　例					
記　号	仕　様	参考品番・品名	記　号	仕　様	参考品番・品名
押出成形セメント板	t60（縦張り）複層塗材RE 吹付 平滑状		⑤	DP塗装（赤色）	
	ﾌﾗｯﾄﾊﾞﾈﾙ		⑪	庇：出幅950　幅1800　ｱﾙﾐﾆｳﾑ製　内部鉄骨下地	㈱ダイケン　RS-K
	角ﾎﾞｰﾀﾞｰﾘﾌﾞﾊﾞﾈﾙ	㈱ﾉﾀﾞｳ　ﾀｲﾙｶｯﾄ	⑫	ﾀﾗｯﾌﾟ：幅400　高さ4050　ｽﾃﾝﾚｽ製ﾊﾟﾌ研磨	
	三角ﾎﾞｰﾀﾞｰﾘﾌﾞﾊﾞﾈﾙ	㈱ﾉﾀﾞｳ　ﾚﾝｽｶｲ	⑬	ﾘﾝｸﾞｱﾝｶｰ　3t用　緊結部M100	㈱イトブン
⑥	竪樋：VPカラー　φ100		⑭	昇降装置置き勝手型ガイドレール式： W1,650　L9,250　D200　SUS製	
⑧	竪樋：VPカラー　φ100		⑮	可動ガラリ	
⑨	笠木：W300　ｱﾙﾐﾆｳﾑ合金押出形材　カラー		⑯	固定ガラリ	
⑩	水切：ｱﾙﾐﾆｳﾑ　t1.5加工　二次電解着色		⑰	ｽﾁｰﾙ手摺 DP塗装	
⑪	ｺﾝｸﾘｰﾄ打放しの上、塗布防水		⑱	雨生管：SGP（白管）φ125	
⑫	ｺﾝｸﾘｰﾄ打放しの上、透湿撥水ｱｸﾘﾙｼﾘｺﾝ系ｸﾘﾔｰ		⑲	横引管：VPカラー　φ100	

設　計		令和３年３月	工　事　名　称	縮　尺	図面名称	図面番号
一級建築士事務所大阪府知事登録第(ト)12910号 株式会社 杉原設計事務所	一級建築士登録第163372号 高　好弘	完 成 図	新 消 防 本 部 棟 建 設 工 事	1/100	立面図（３）	A-27

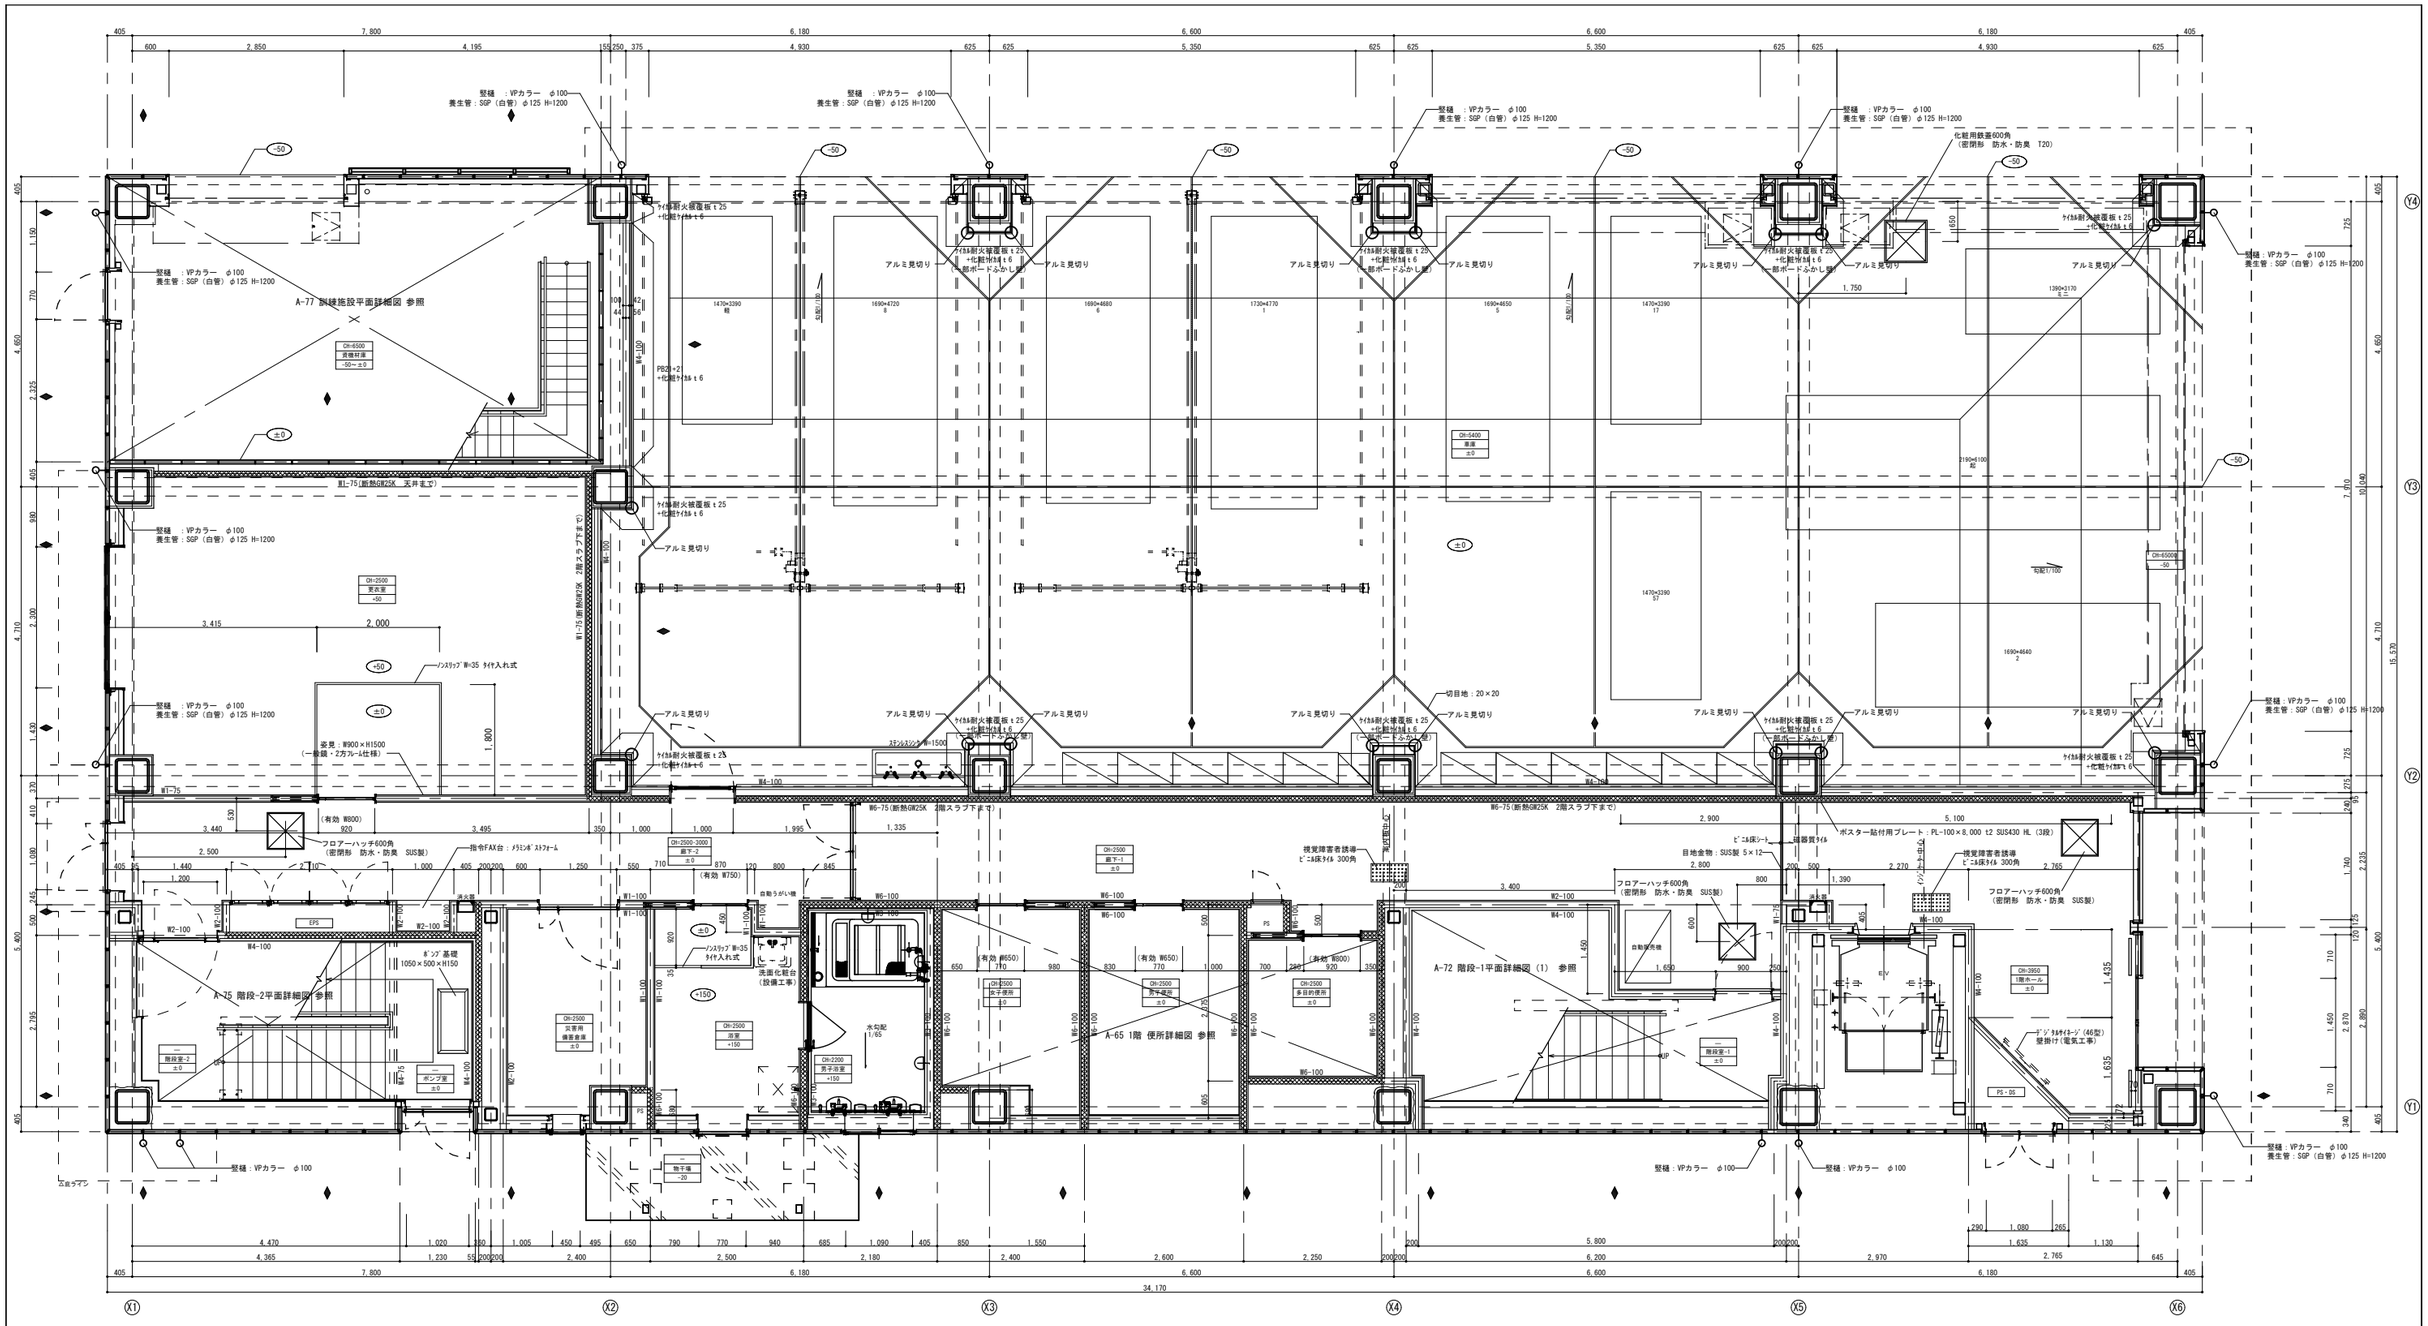

設計			工事名称	縮尺	図面名称	図面番号
一級建築士事務所大阪府知事登録第(ト)12910号 株式会社 杉原設計事務所	一級建築士登録第163372号 高 好弘	令和３年３月 完成図	新消防本部棟建設工事	1/50	１階平面詳細図	A-33

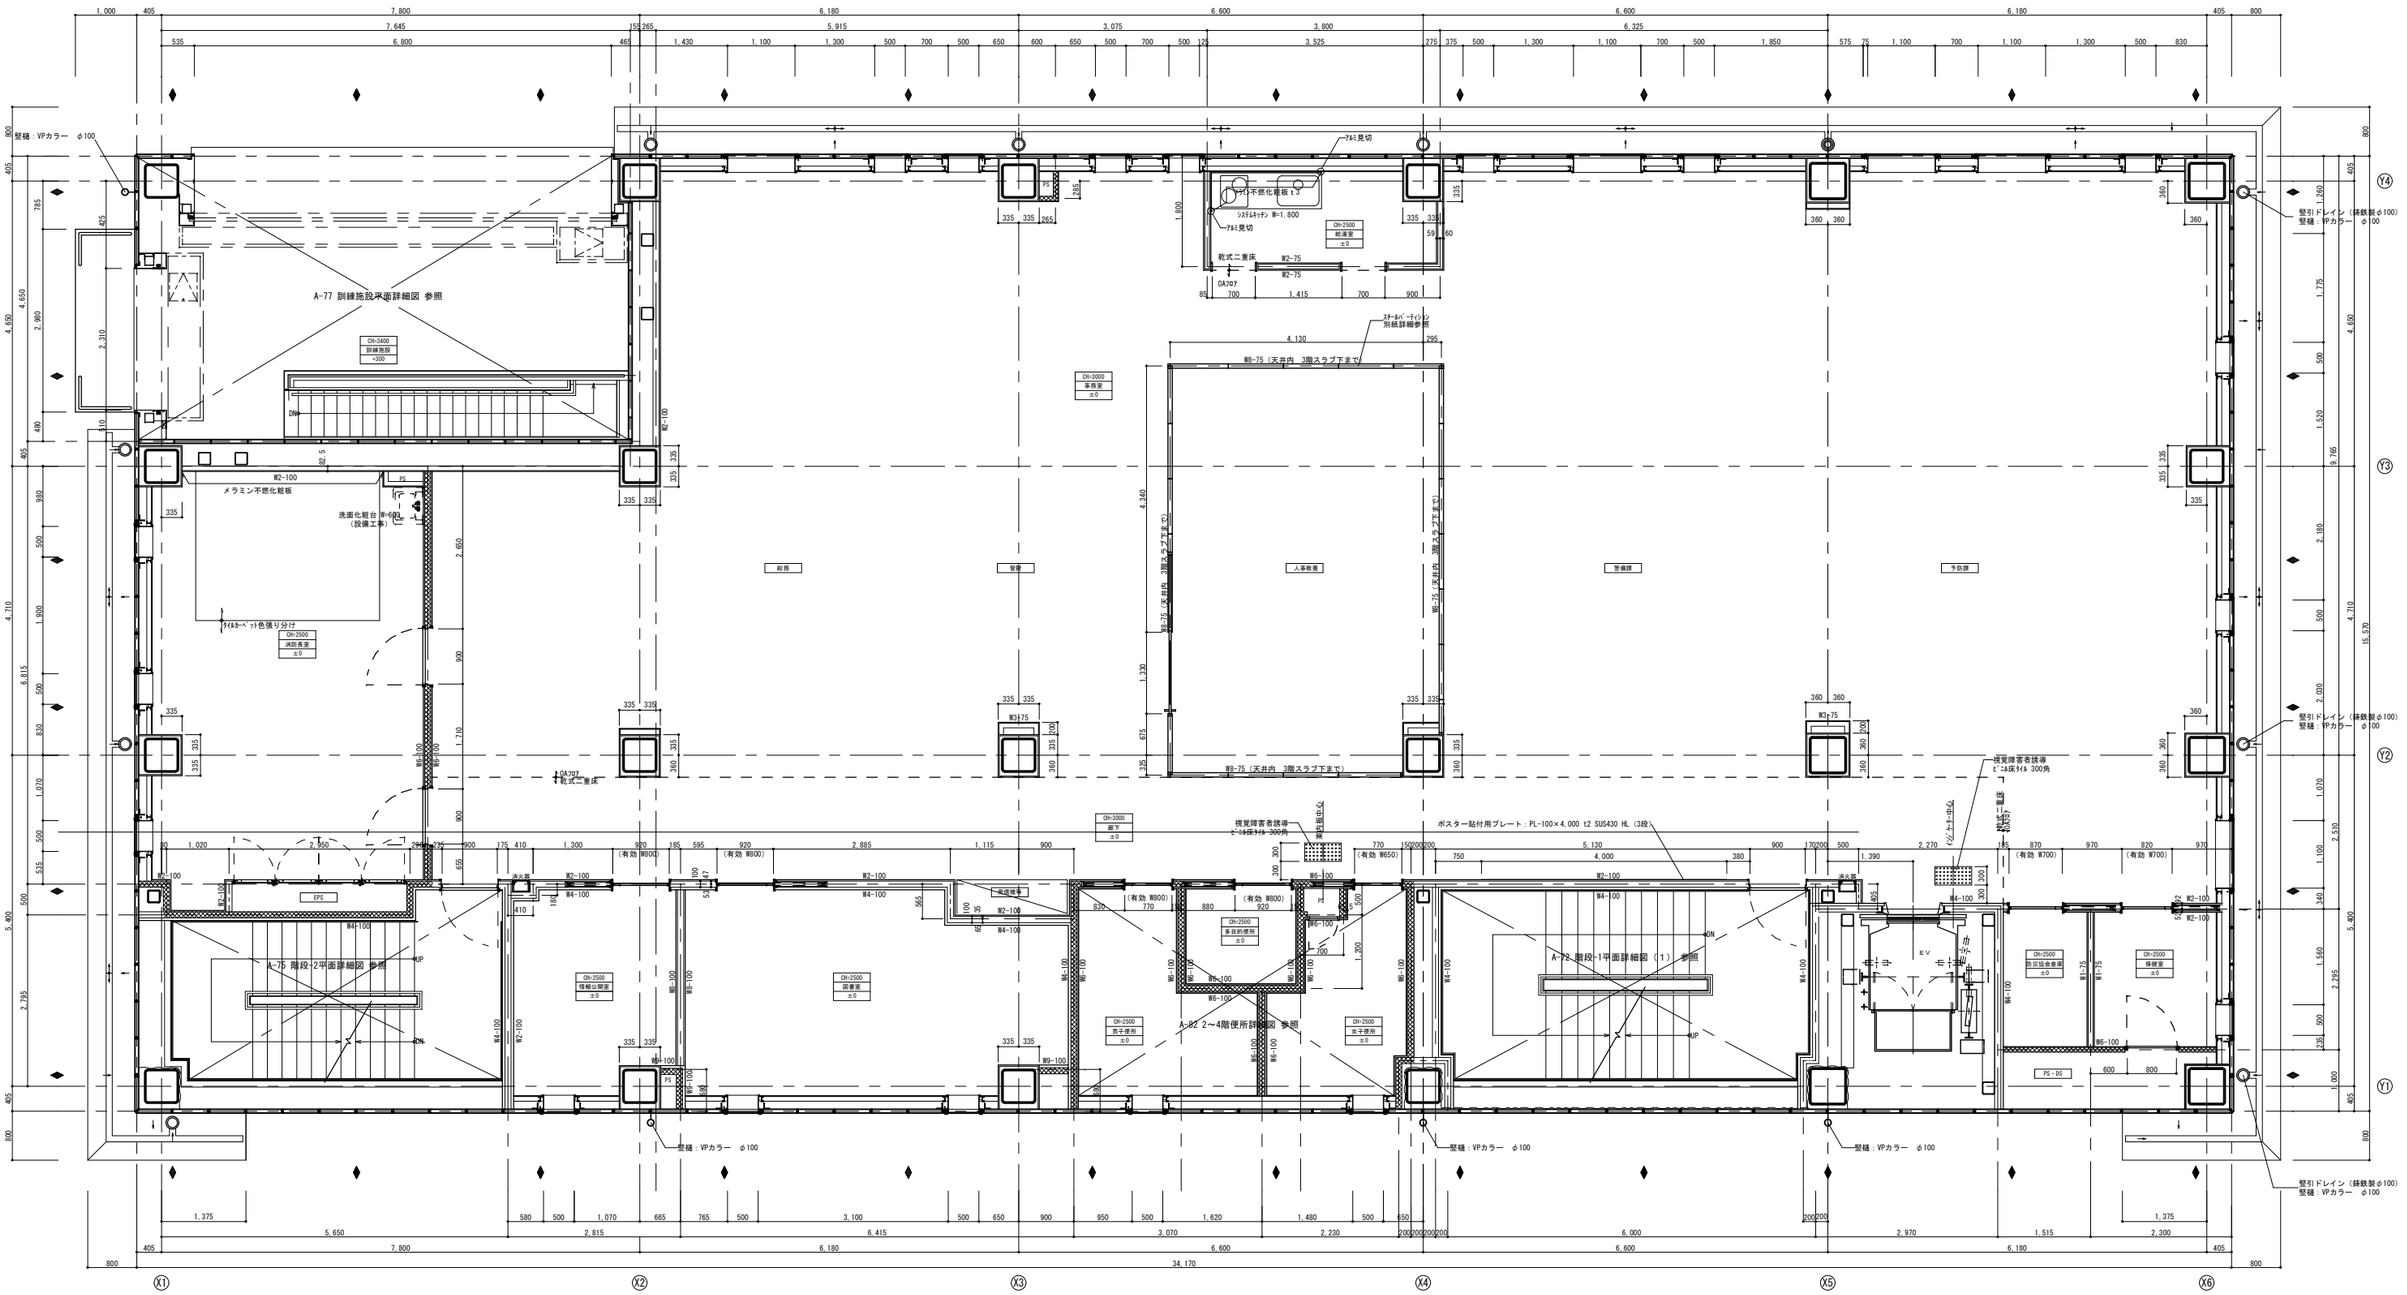

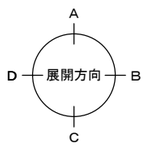

凡　例	
	GW(24K) t 50充填範囲を示す
◆	ひび割れ誘発目地@3,000 を示す
○	竪樋：VPカラー φ100 鋳鉄製中継ドレインφ100を示す
W○-○○○	LGSの種類（幅）を示す。 壁種別記号を示す（エレメント図を参照） ＊特記なき壁は、W1-75とする。

設計			令和３年３月	工事名称	縮尺	図面名称	図面番号
一級建築士事務所大阪府知事登録第（ト）12910号 株式会社 杉原設計事務所	一級建築士登録第163372号 高　好弘		完成図	新消防本部棟建設工事	1/50	2階平面詳細図	A-34

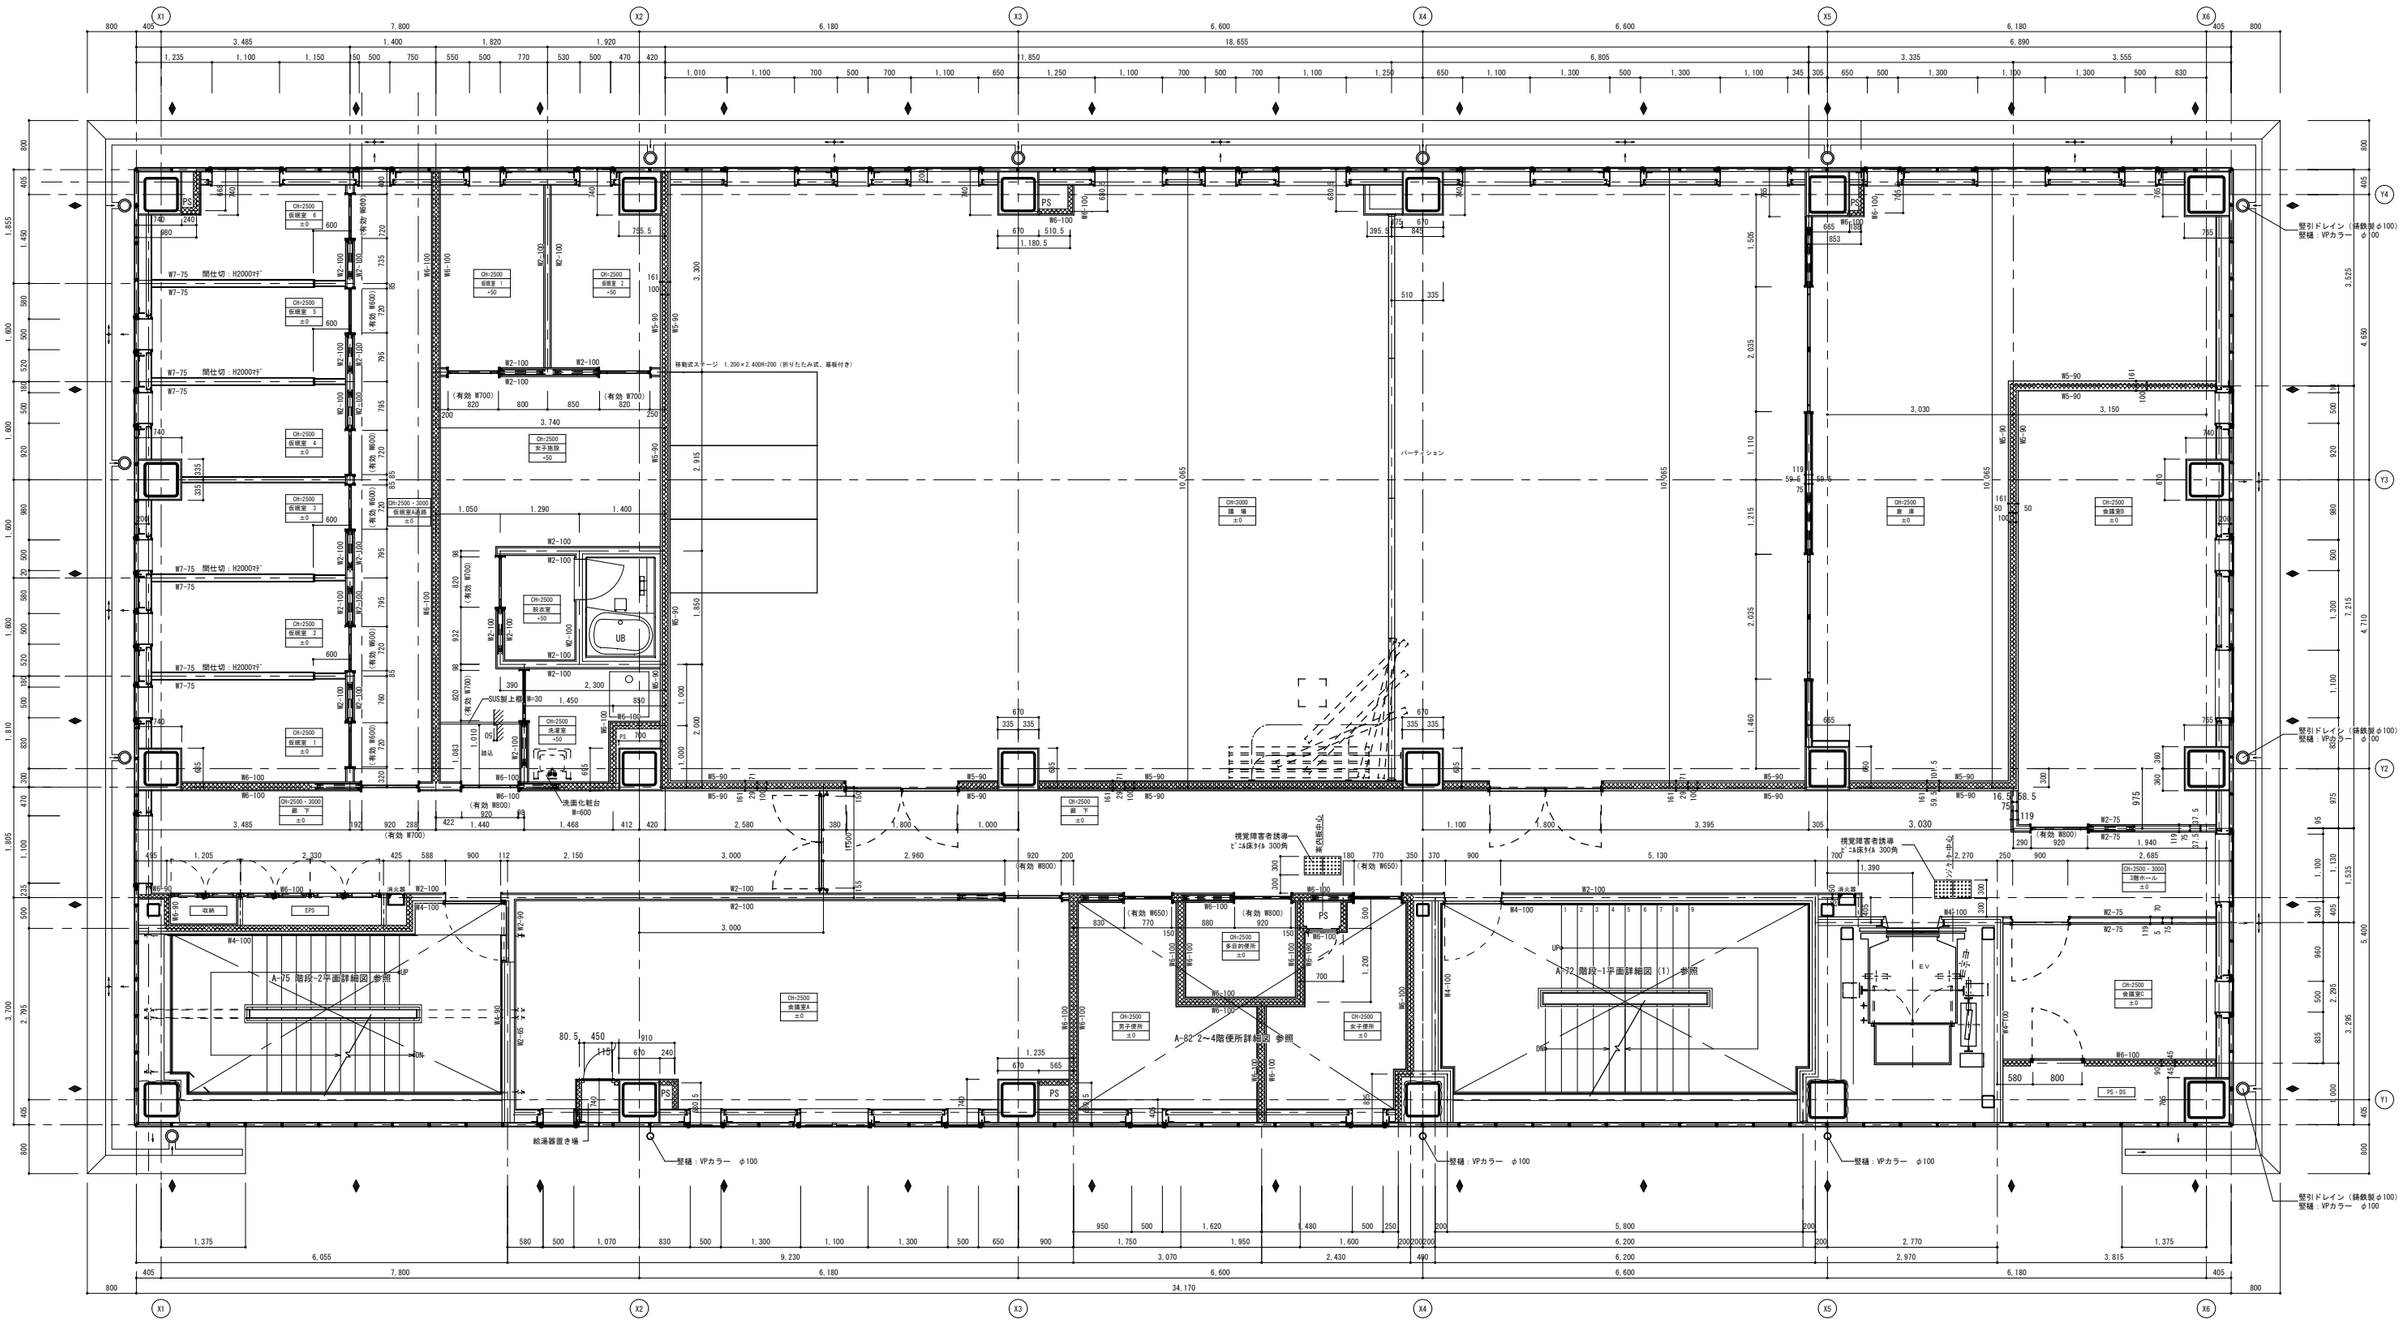

凡　例	
	GW(24K) t 50充填範囲を示す
	ひび割れ誘発目地@3,000 を示す
	竪樋：VPカラー φ100 鋳鉄製中継ドレインφ100を示す
WO-OOO	WO-OOO ← LGSの種類（幅）を示す。 壁種別記号を示す（エレメント図を参照） ＊特記なき壁は、W1-75とする。

設計			令和３年３月	工事名称	縮尺	図面名称	図面番号
一級建築士事務所大阪府知事登録第(ト)12910号 株式会社 杉原設計事務所	一級建築士登録第163372号 高　好弘		完成図	新消防本部棟建設工事	1/50	3階平面詳細図	A-35

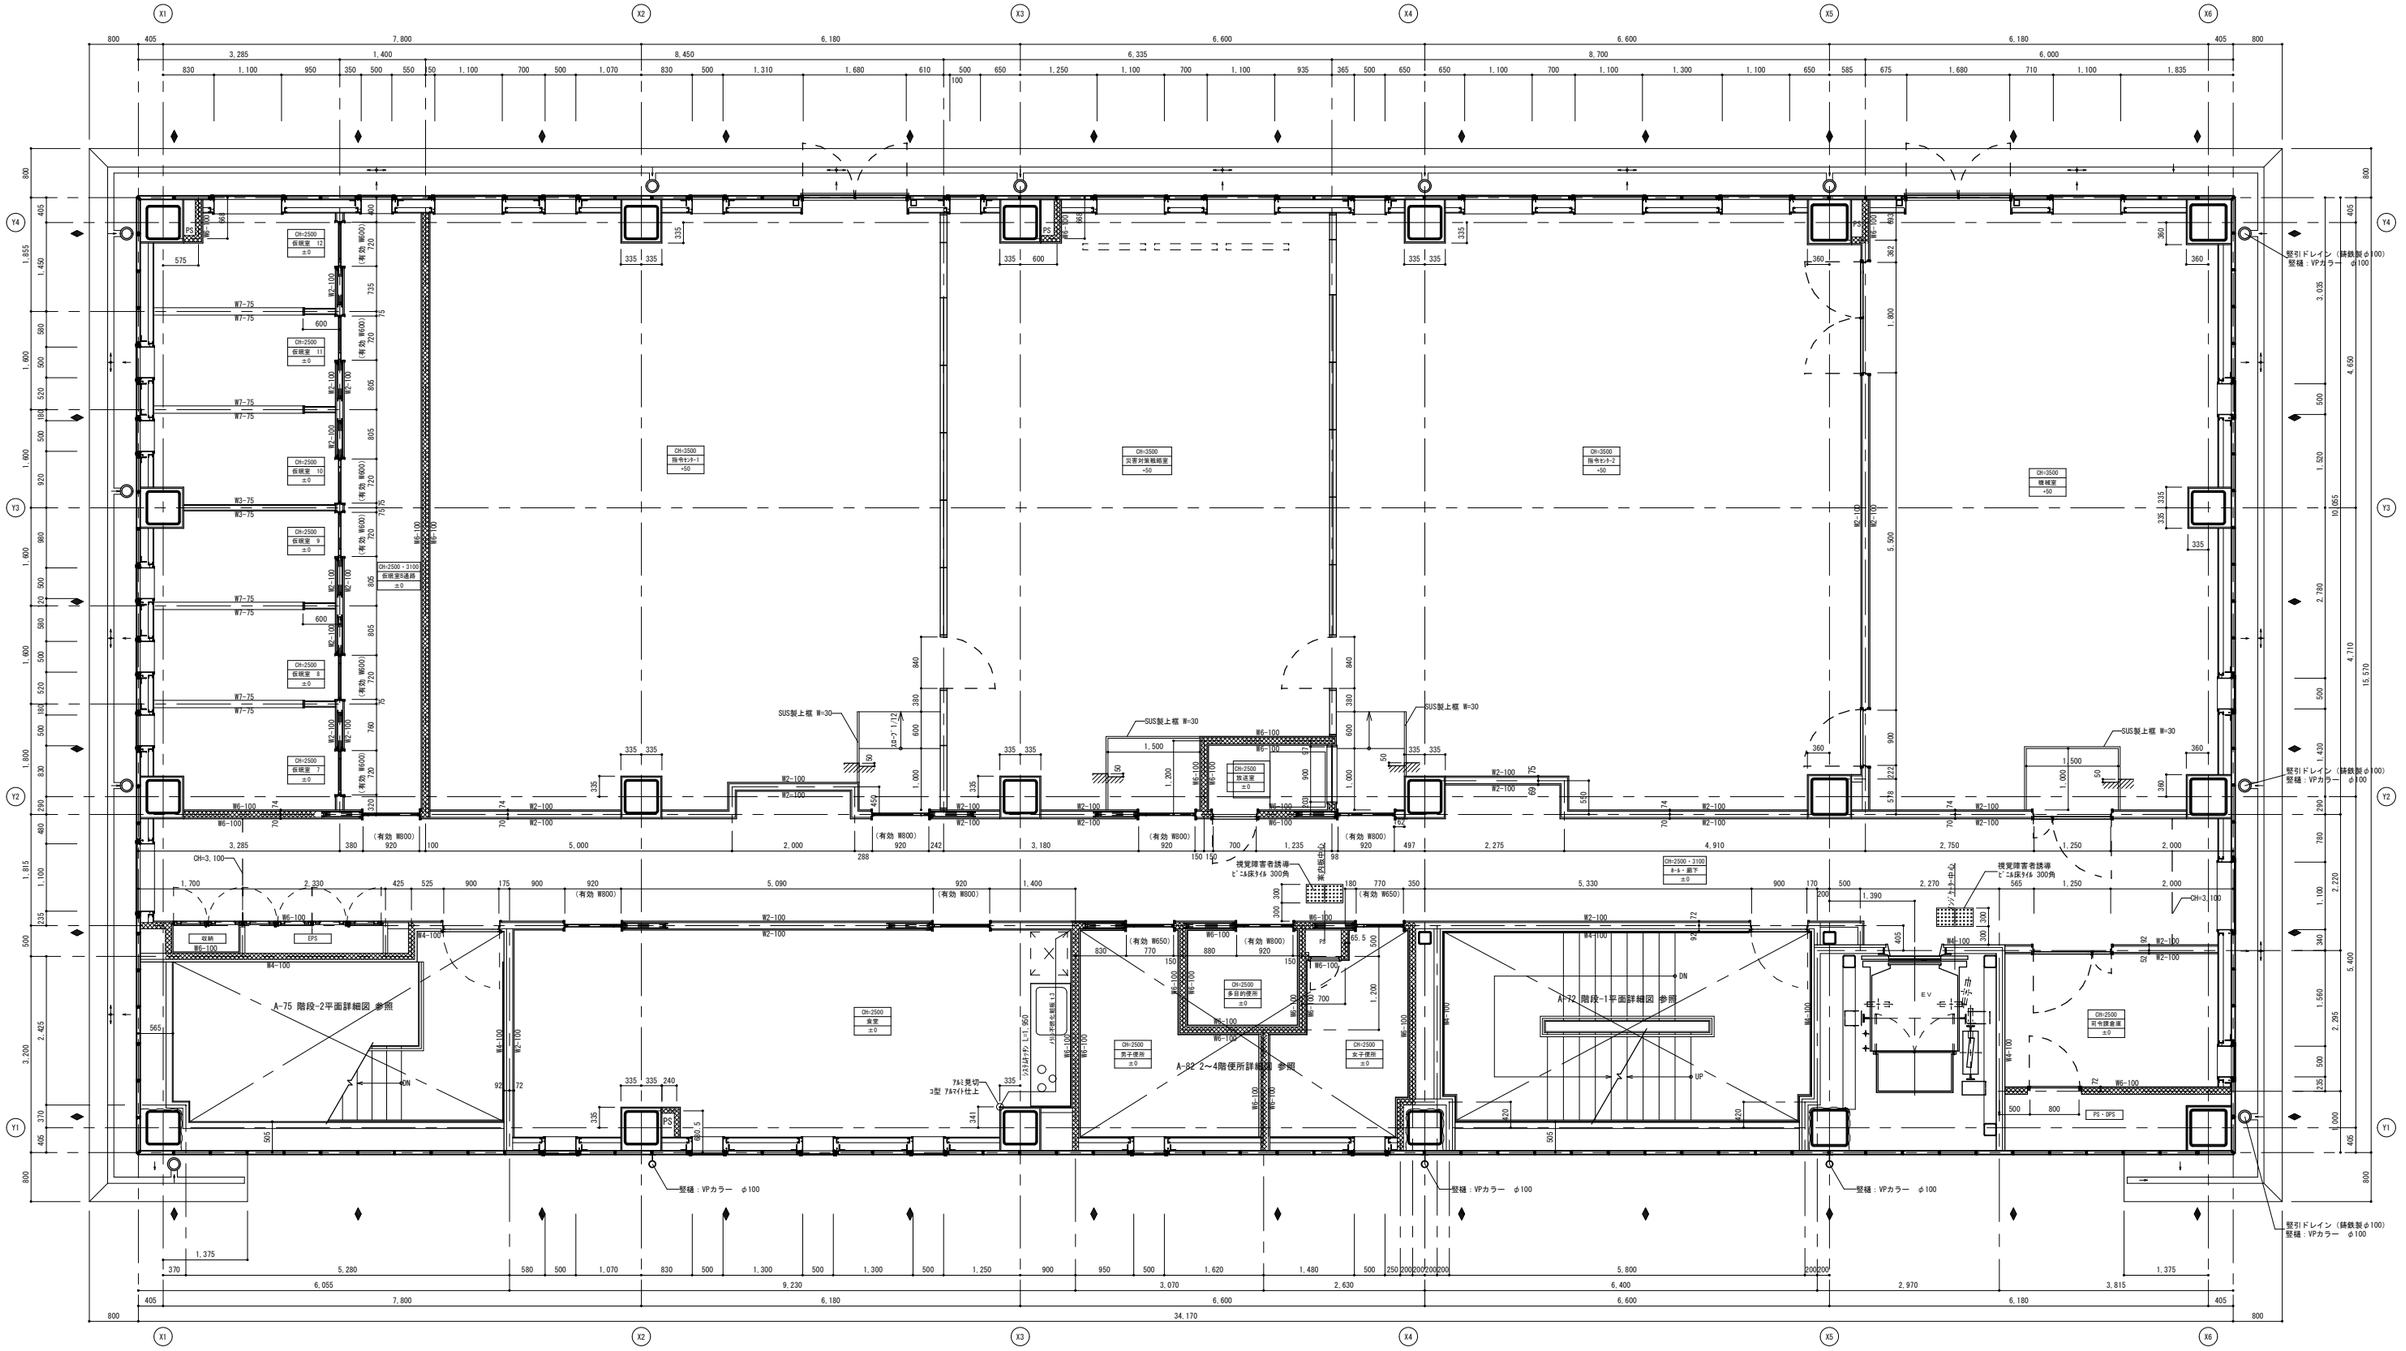

凡　例	
	GW(24K) t 50充填範囲を示す
	ひび割れ誘発目地@3,000 を示す
	竪樋：VPカラー φ100 鋳鉄製中継ドレンφ100を示す
W○-○○○	W○-○○○ ← LGSの種類（幅）を示す。 壁種別記号を示す（エレメント図を参照） ＊特記なき壁は、W1-75とする。

設計		令和３年３月	工事名称	縮尺	図面名称	図面番号
一級建築士事務所大阪府知事登録第(ト)12910号 株式会社 杉原設計事務所	一級建築士登録第163372号 高　好弘	完成図	新消防本部棟建設工事	1/50	4階平面詳細図	A-36

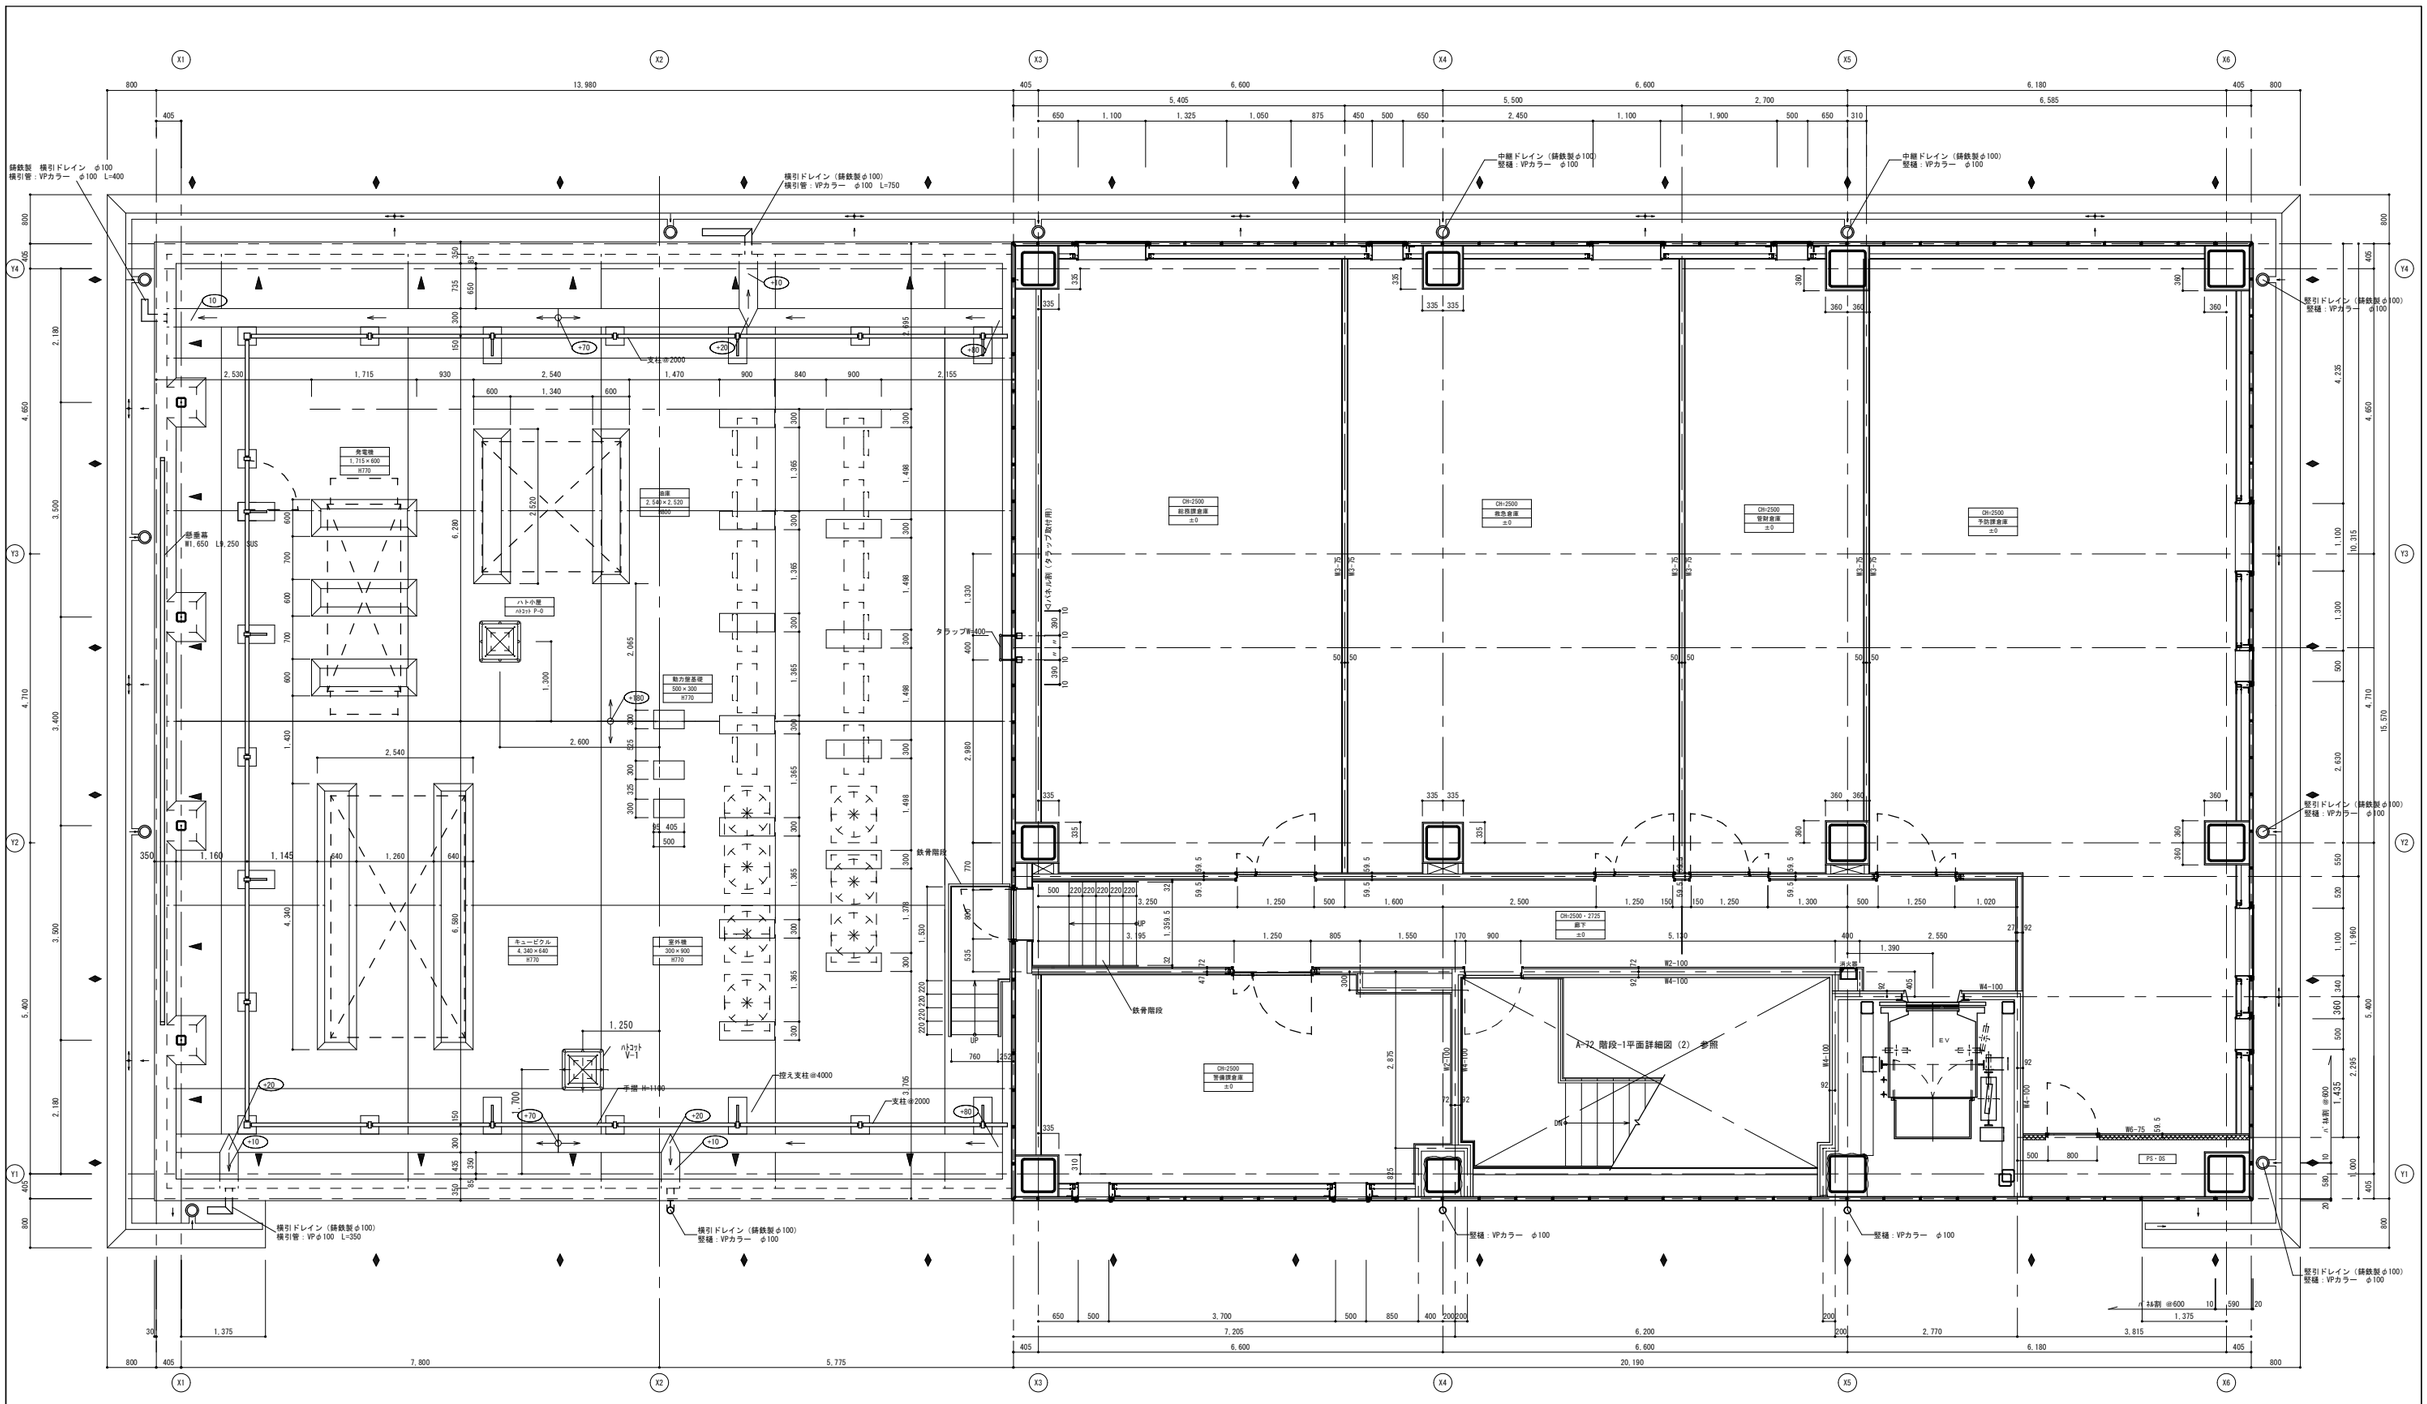

凡　例	
	GW(24K) t 50充填範囲を示す
	ひび割れ誘発目地※3,000 を示す
	丸理を示す　SUS製研磨φ19　内径100
<100>	SLからの高さを示す
	竪引ドレイン（錆鉄製φ100）
W○-○○○	W○-○○○ ← LGSの種類（幅）を示す。 ↳壁種別記号を示す（エレメント図を参照） ＊特記なき壁は、W1-75とする。

設計		令和３年３月	工事名称	縮尺	図面名称	図面番号
一級建築士事務所大阪府知事登録第(ト)12910号 株式会社 杉原設計事務所	一級建築士登録第163372号 高　好弘	完成図	新消防本部棟建設工事	1/50	5階平面詳細図	A-37

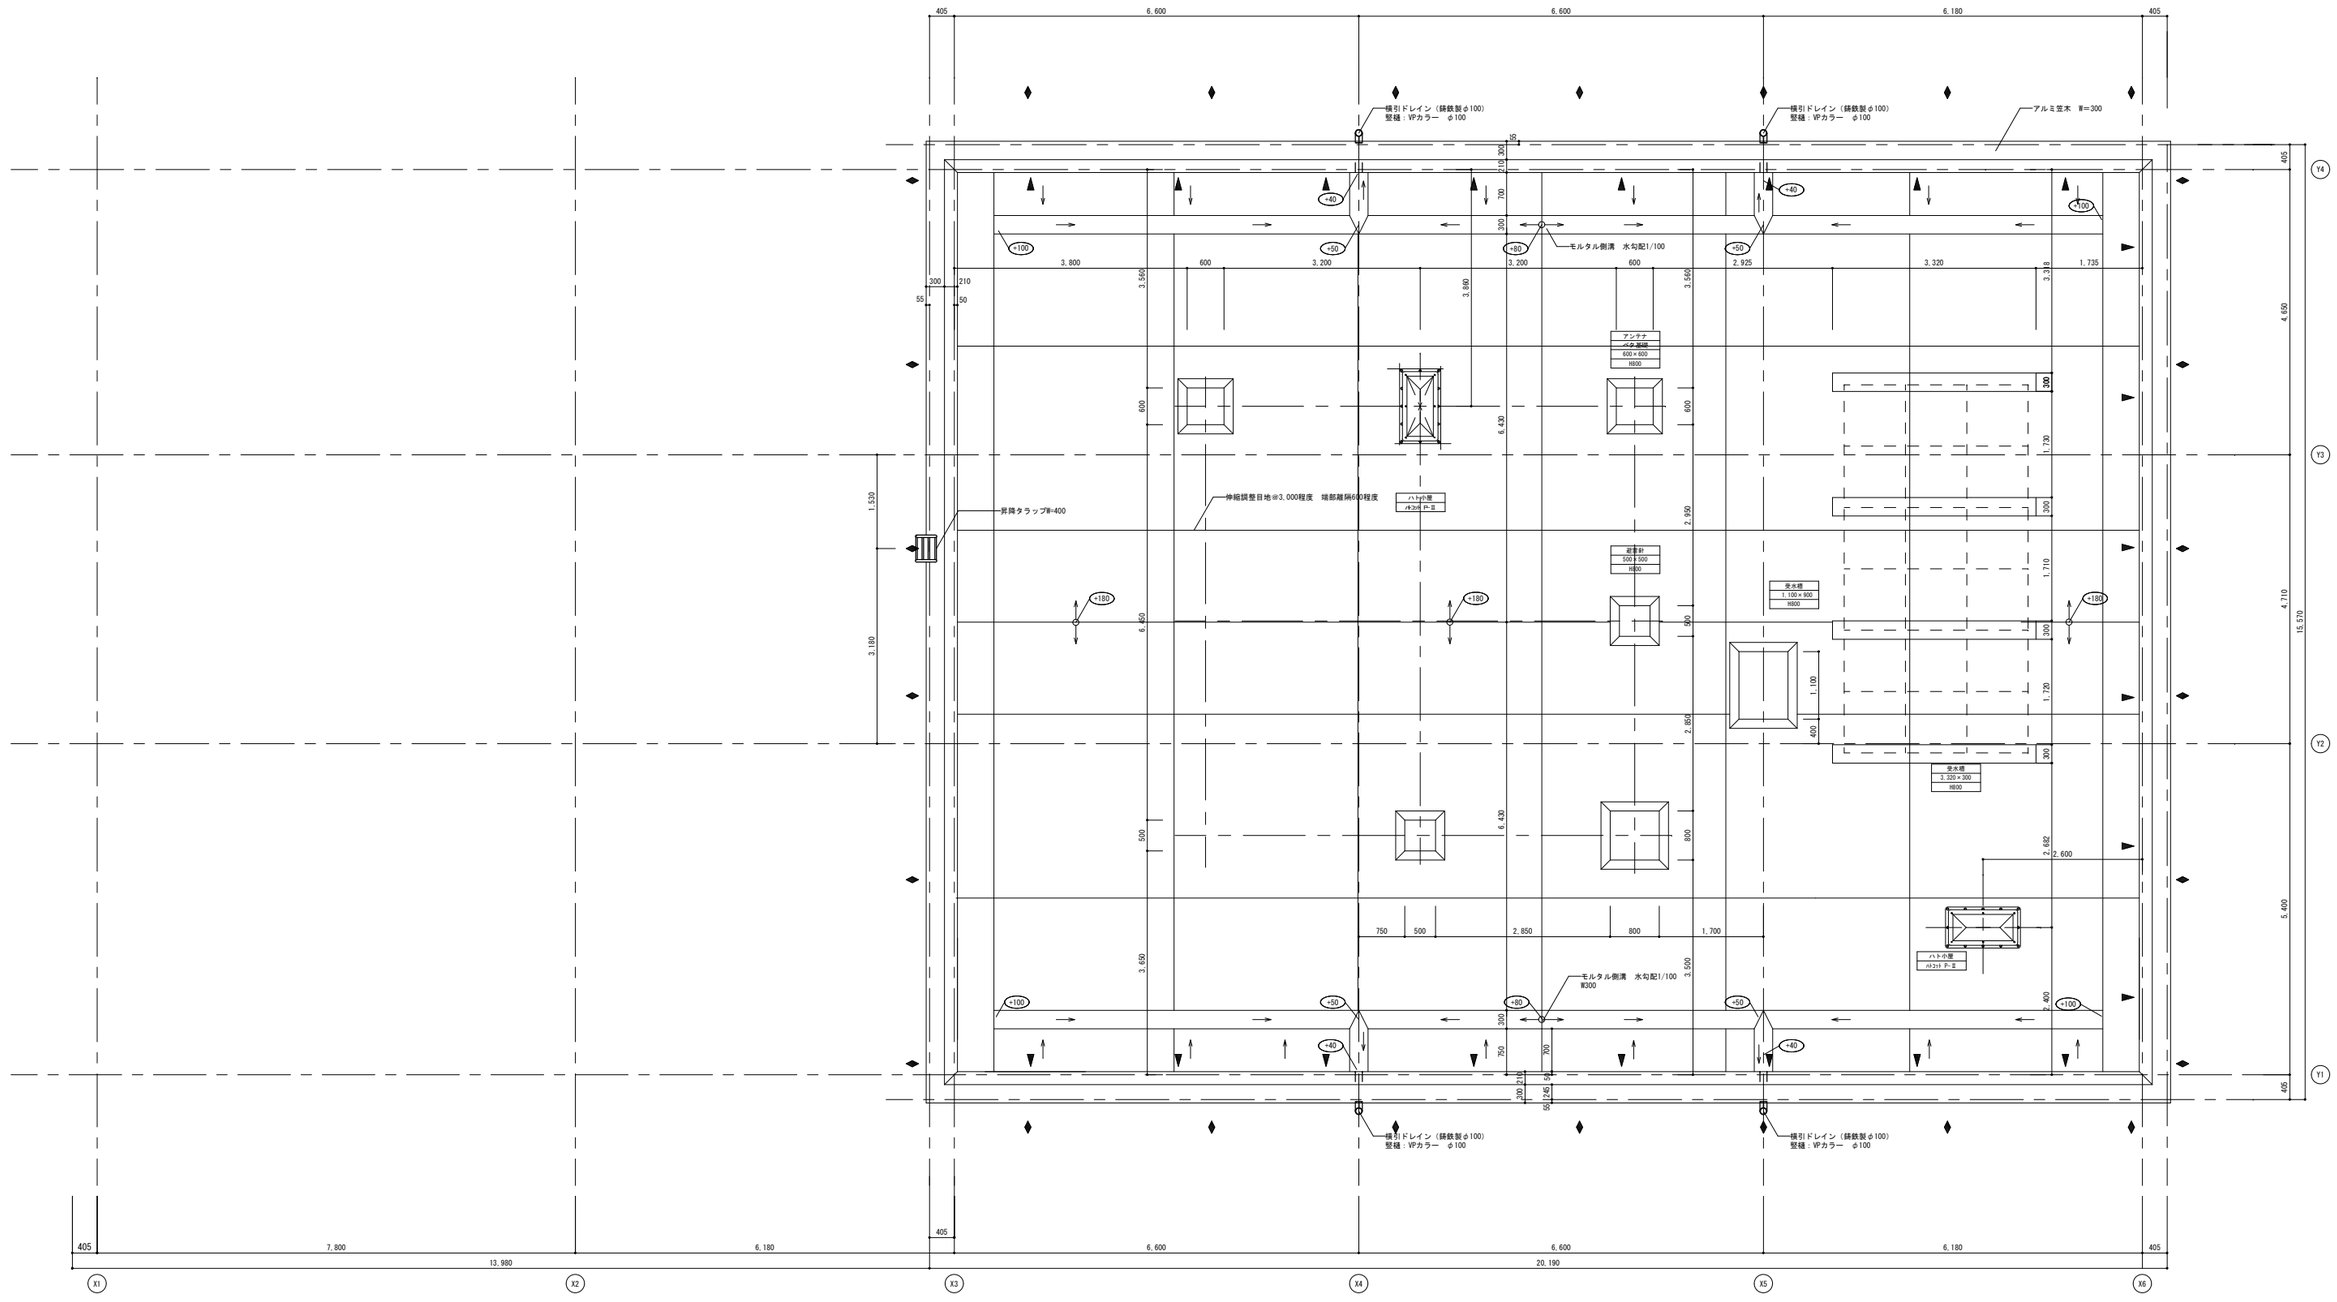

凡　例	
◆	ひび割れ誘発目地@3,000（外側）　を示す
▼	丸環を示す　SUS製研磨φ19　内径100
+100	SLからの高さを示す

設計			令和３年３月	工事名称	縮尺	図面名称	図面番号
一級建築士事務所大阪府知事登録第(ト)12910号 株式会社 杉原設計事務所	一級建築士登録第163372号 高　好弘		完成図	新消防本部棟建設工事	1/50	R階平面詳細図	A-38