凡例	
記号	内容
Ⓐ	RCハイブリッドビーリング工法の上、浸透性コート剤塗布
Ⓑ	RC打放し補修の上、ハイブリットカラーコーティング
Ⓒ	RC打放し補修の上、DP塗装(カラー)
Ⓓ	RC打放し補修の上、DP塗装(クリア)
Ⓔ	鋼製手摺1(溶融亜鉛メッキ塗装の上、リン酸処理)
Ⓕ	鋼製手摺2(溶融亜鉛メッキ塗装の上、リン酸処理)
Ⓖ	アルミ製手摺(横格子　□-50×50)
Ⓗ	竪樋：カラーVPφ100,125,150 養生管H=1,800亜鉛メッキ
Ⓘ	打継目地
Ⓙ	意匠目地
Ⓚ	消防紋章
▽	非常用進入口（40m以内）を示す
▽	代替進入口（外壁面10m以内）を示す

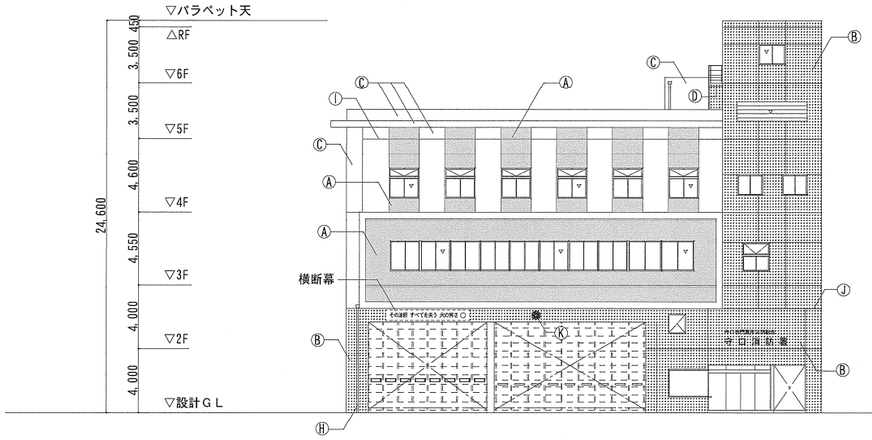

南立面図

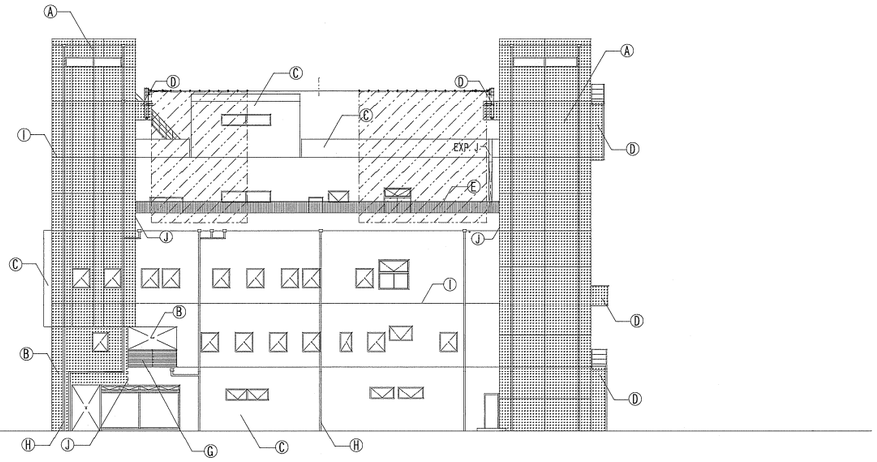

東立面図

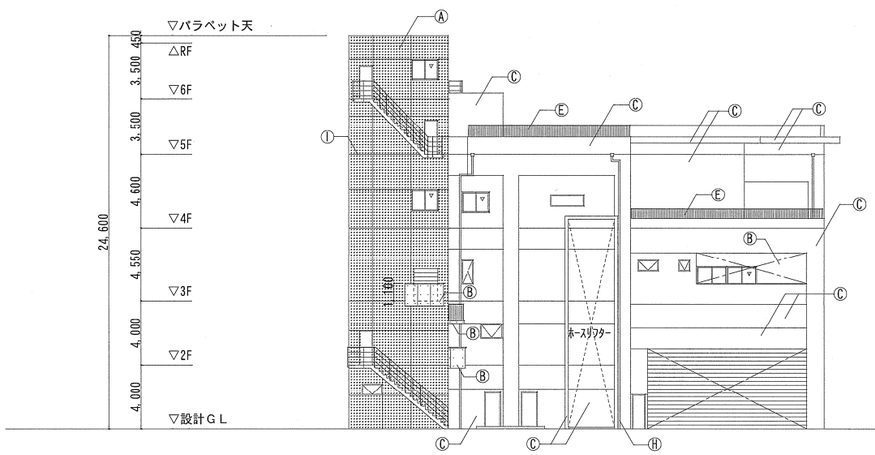

北立面図

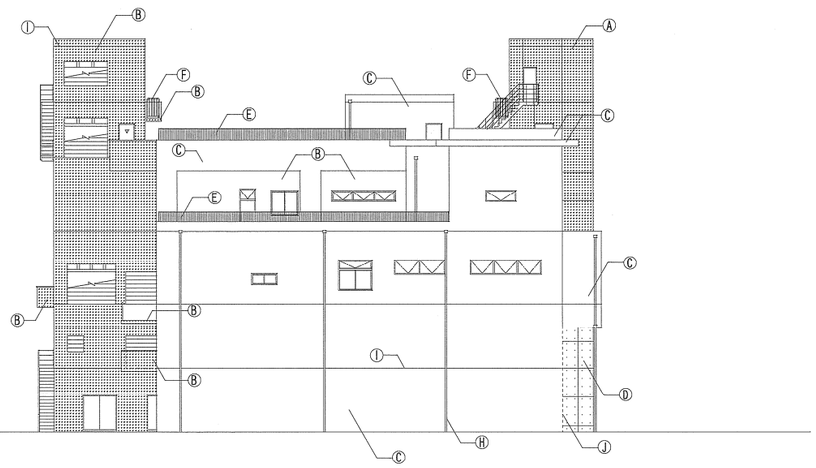

西立面図

注記

変更	月．日			
	．		．	
	．		．	
	．		．	

工事名称	工事種別			図面名称			設計Ｎｏ．
守口本署新築工事	建築	完成図	大鉄工業株式会社	立面図			—
				完成年月日	縮尺	ファイルＮｏ．	図面Ｎｏ．
				令和5年5月	1:200 (A1) 1:400 (A3)		A-22

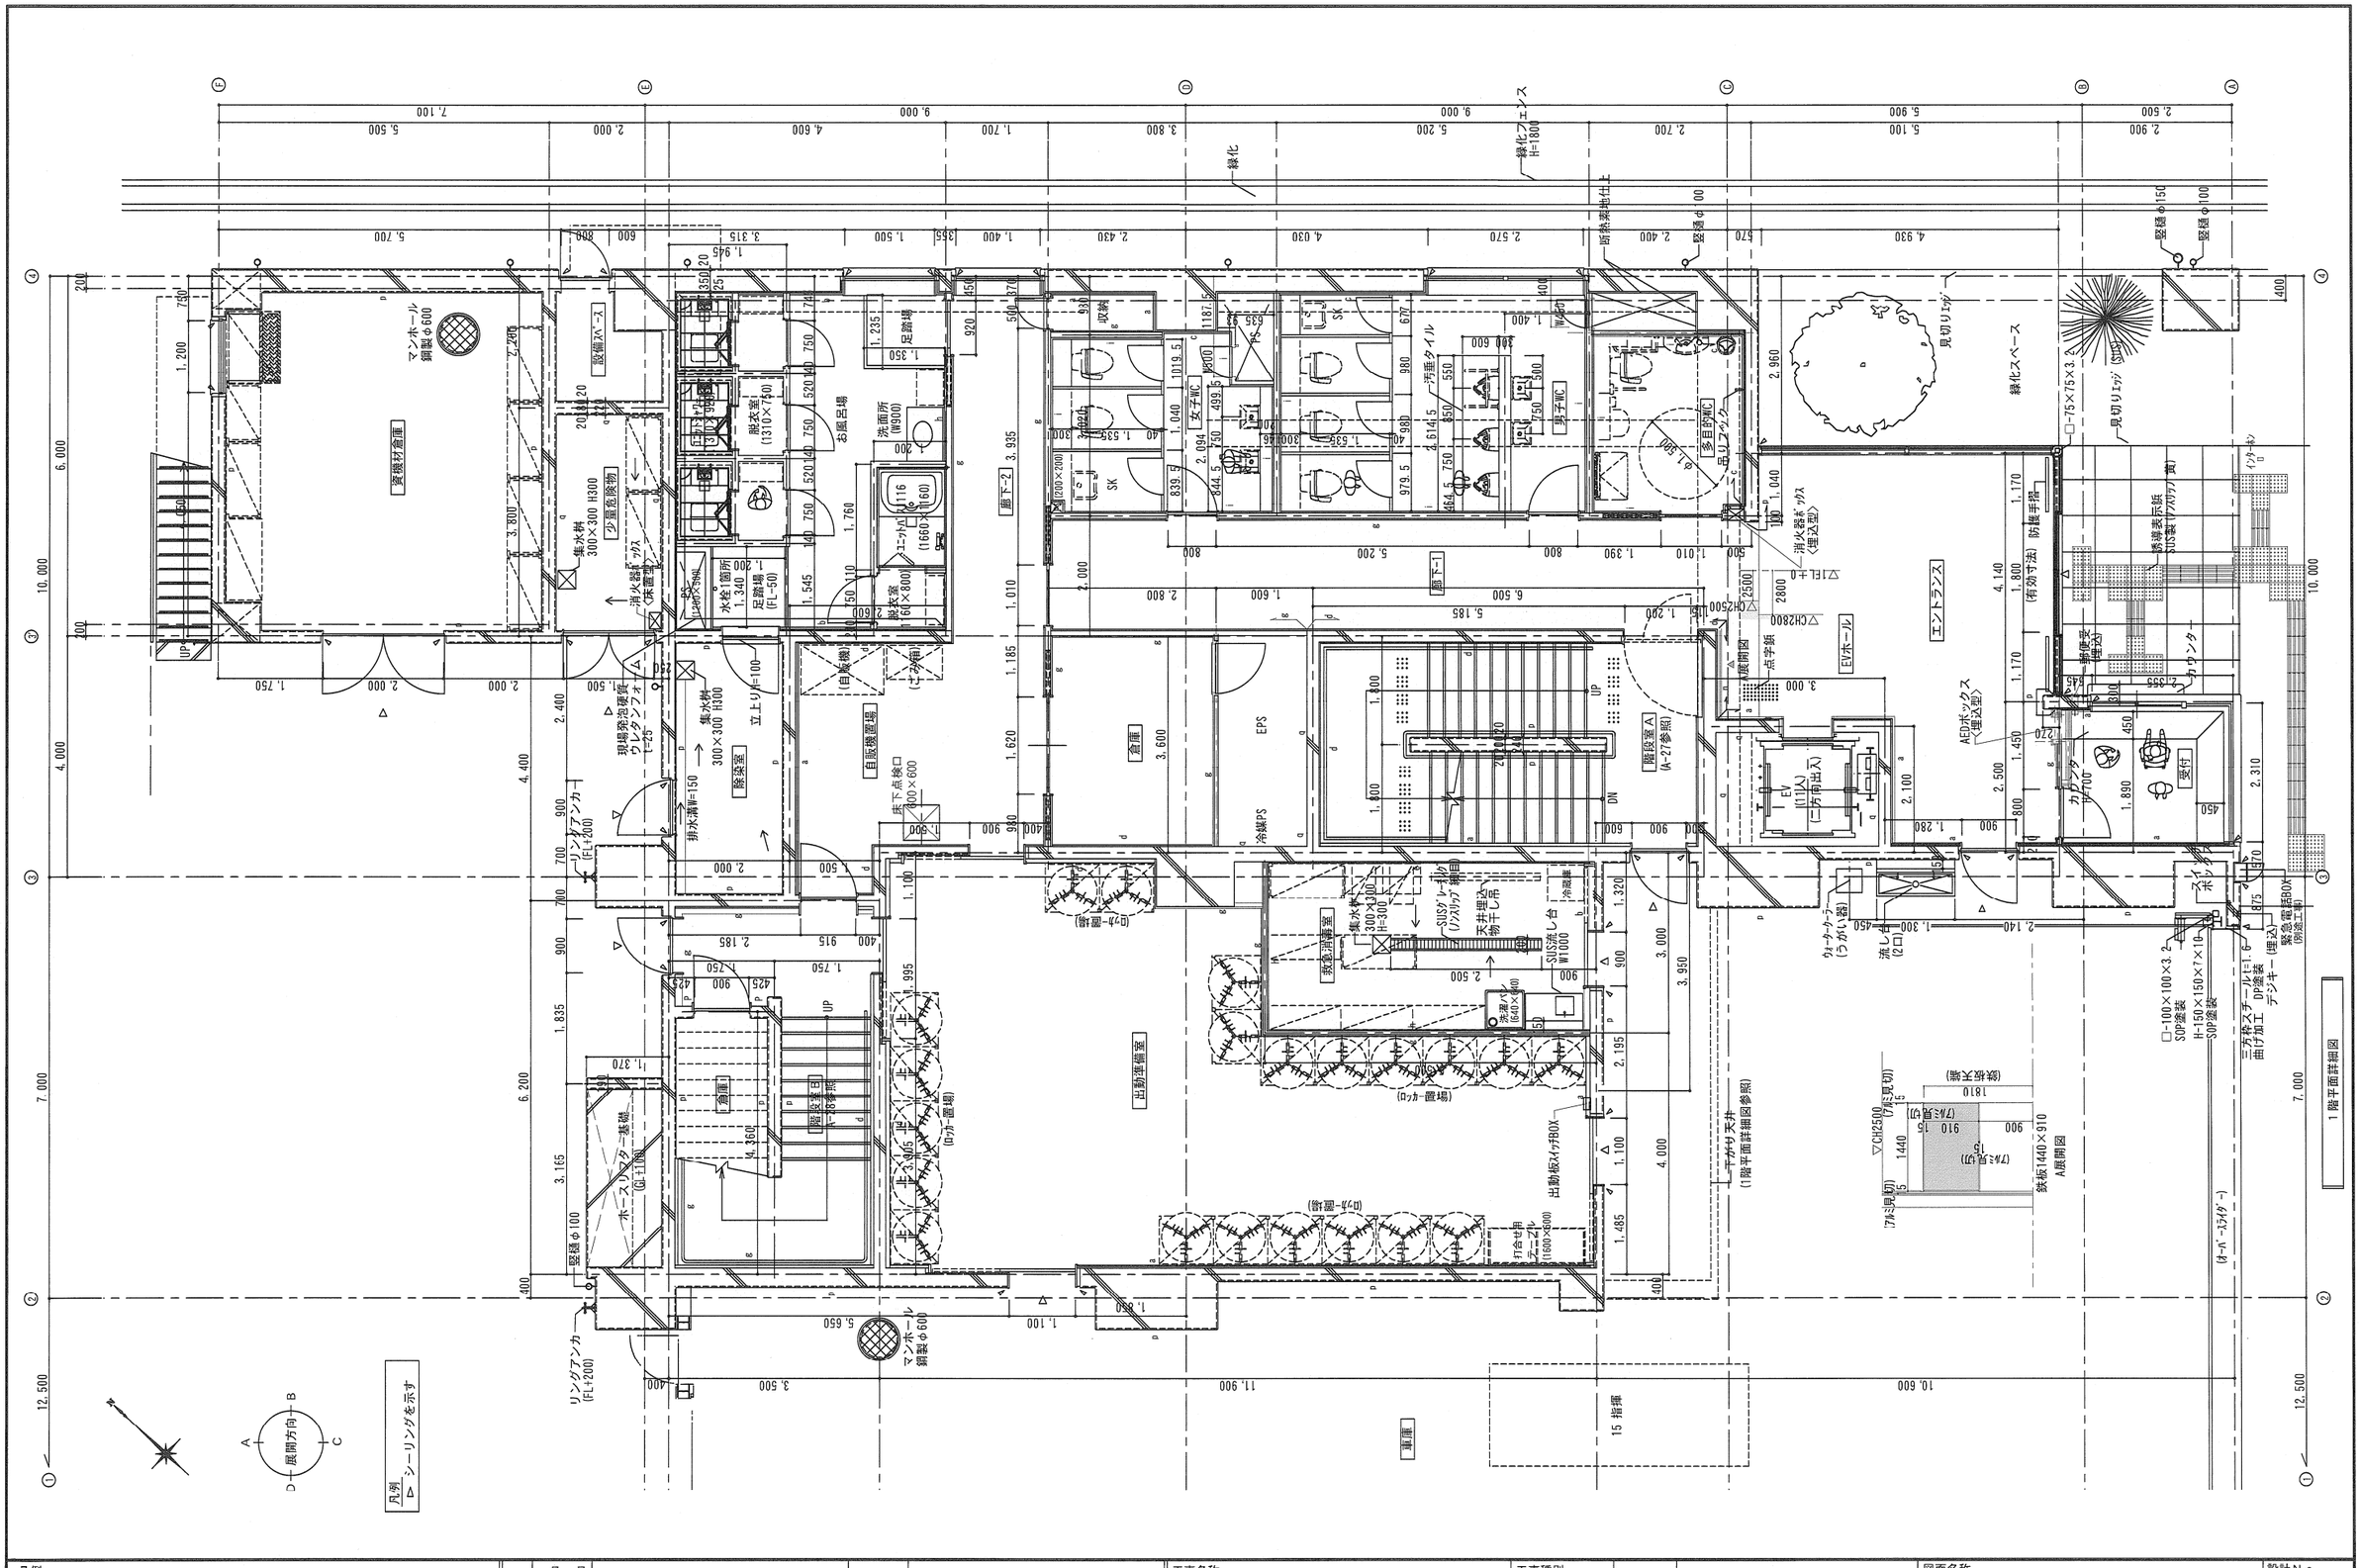

凡例				変更	月．日			工事名称	工事種別			図面名称		設計No.
					． ．		． ．	守口本署新築工事	建築	完成図	大鉄工業株式会社	1階平面詳細図		—
					． ．		． ．					完成年月日 令和5年5月	縮尺 1:50 (A1) 1:100 (A3)	ファイルNo.	図面No. A-31
					． ．		． ．								

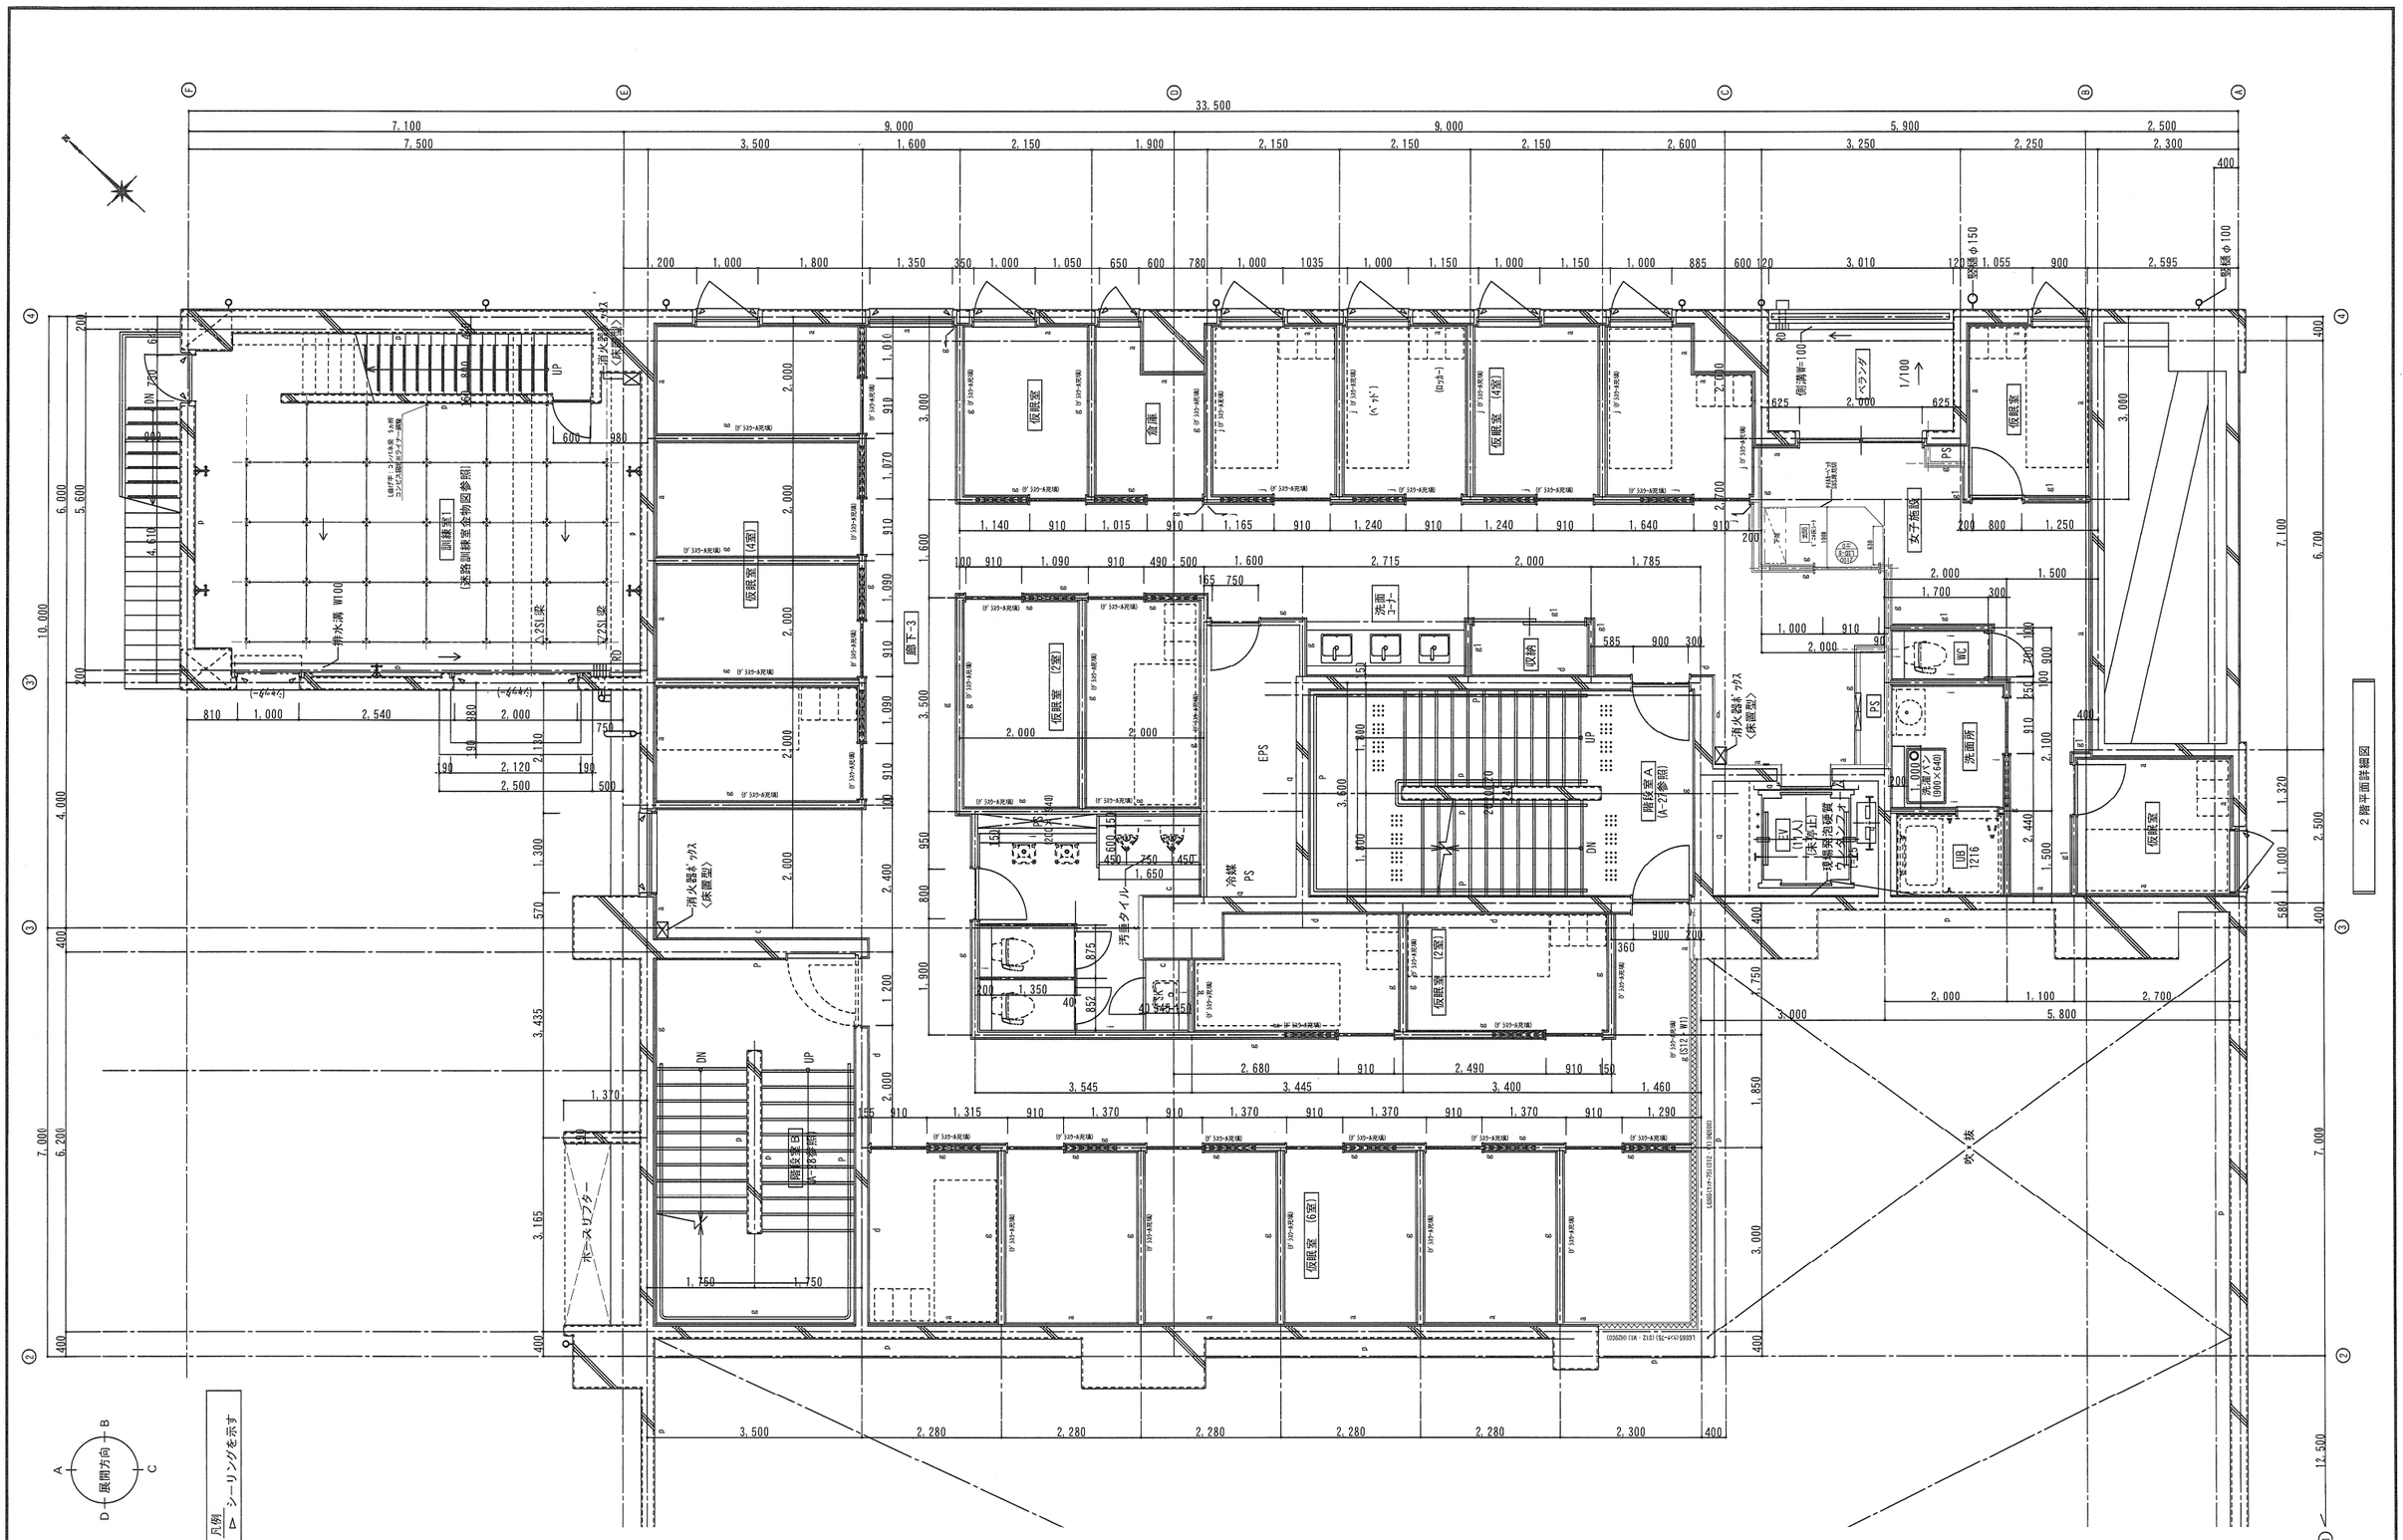

凡例				変更	月、日			工事名称	工事種別			図面名称		設計No.
								守口本署新築工事	建築	完成図	大鉄工業株式会社	２階平面詳細図		—
												完成年月日	縮尺	ファイルNo.	図面No.
												令和5年5月	1:50 (A1) 1:100 (A3)		A-32

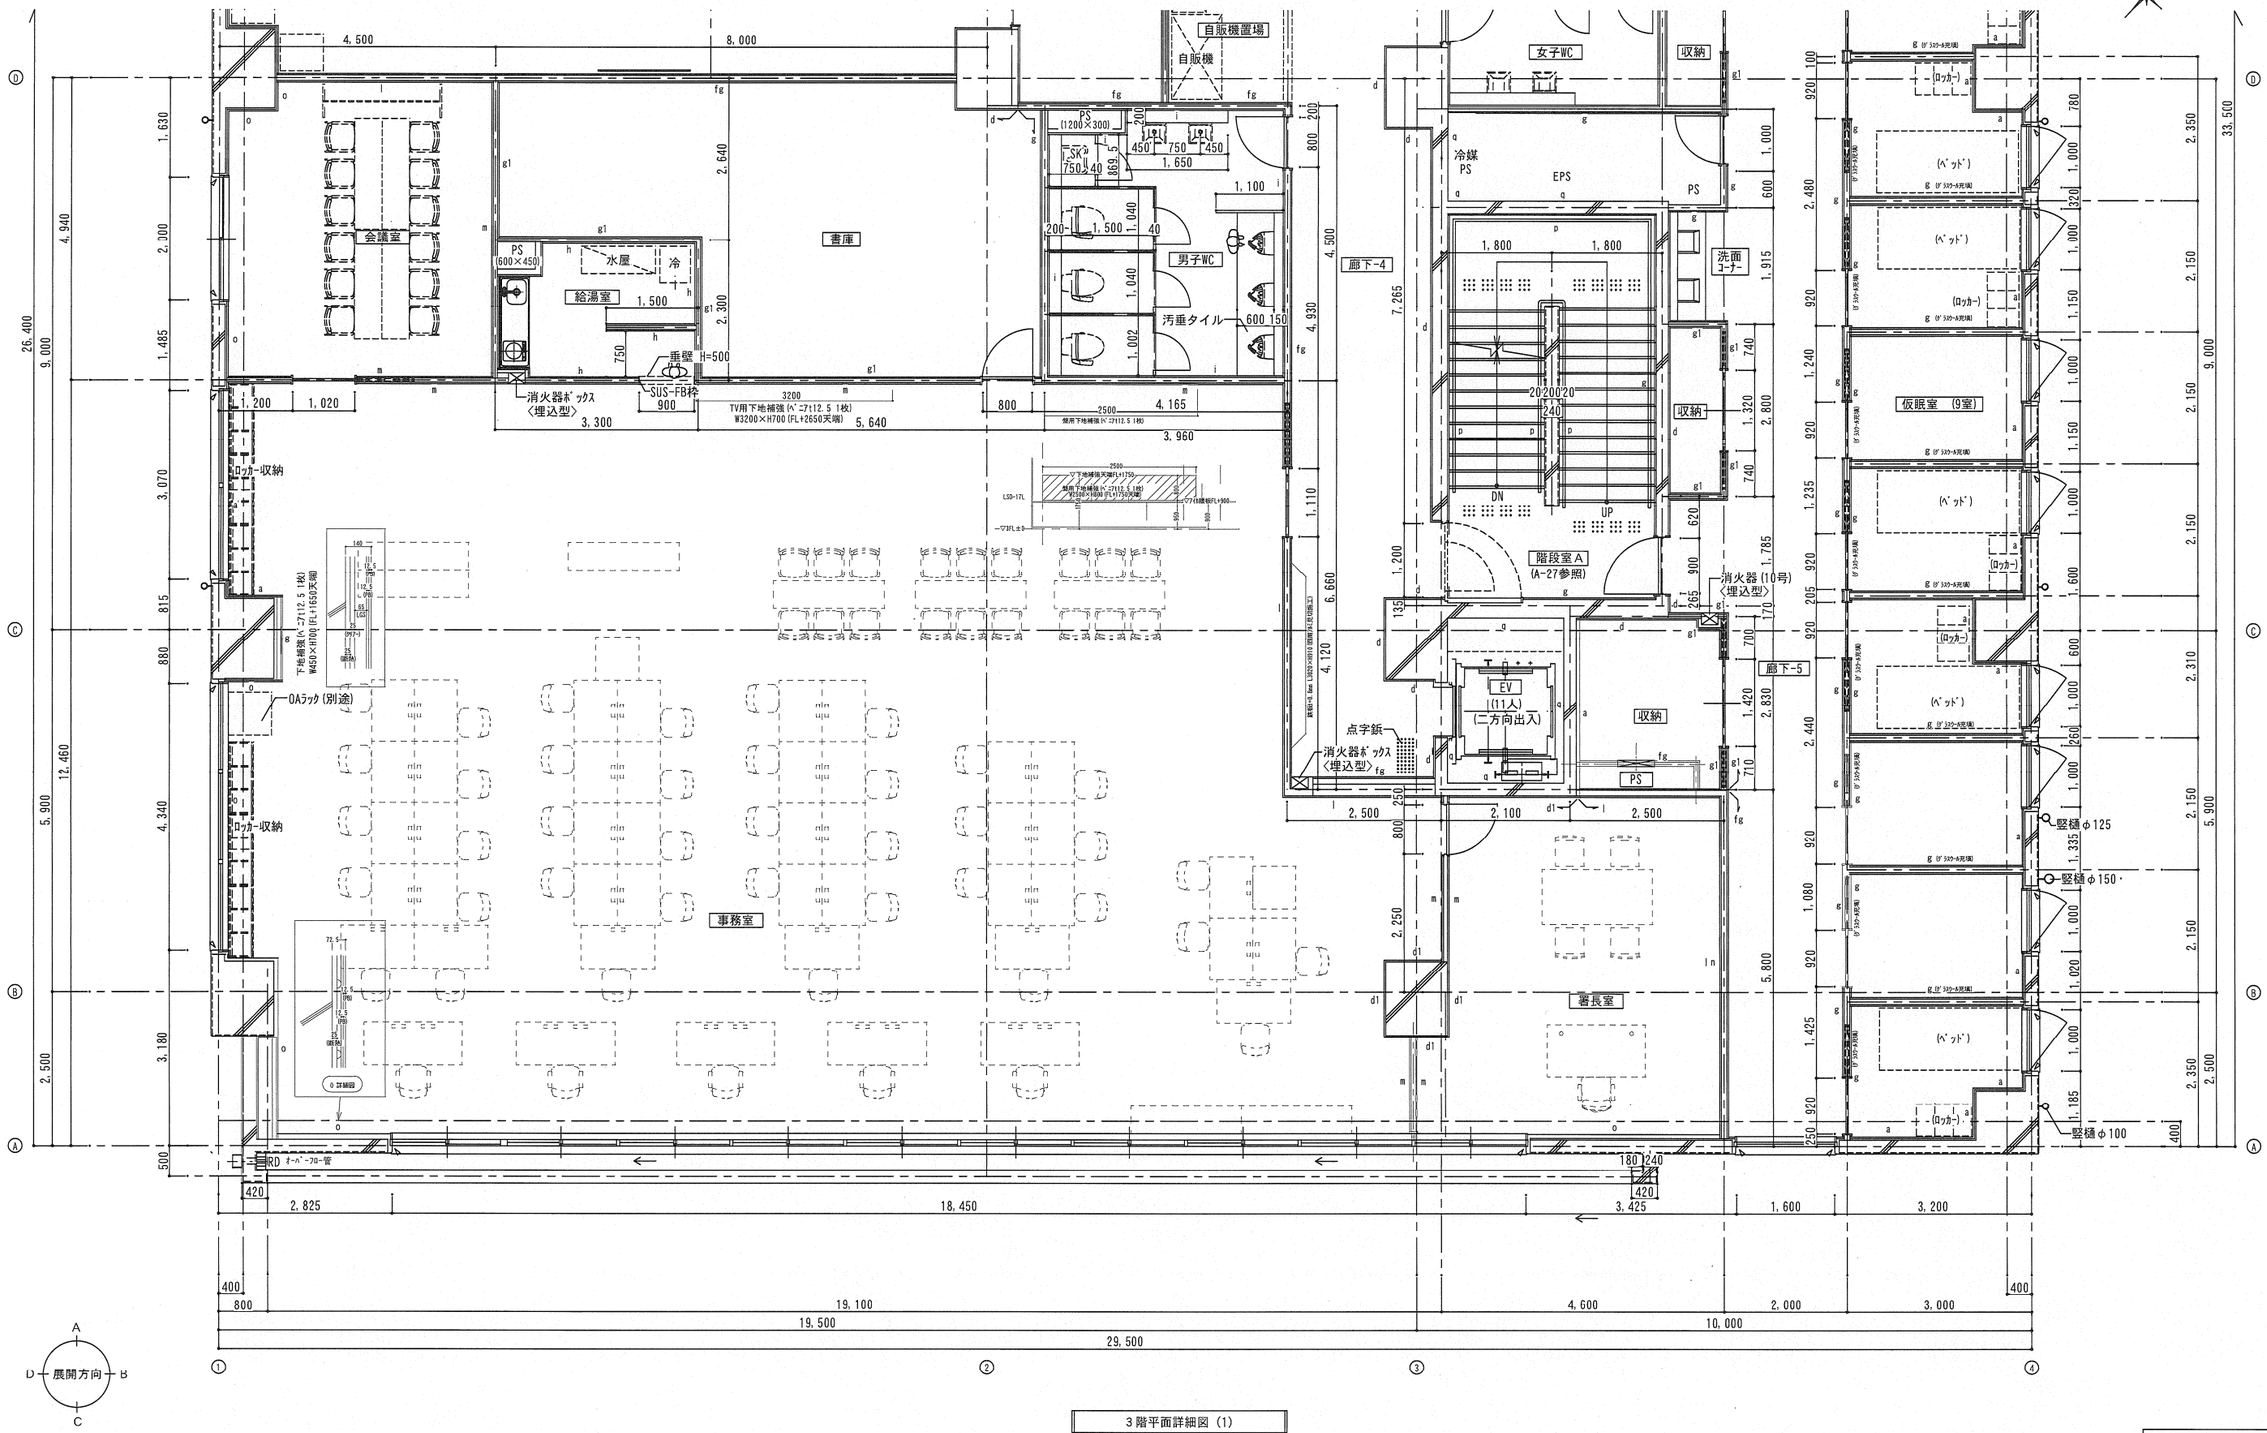

3階平面詳細図 (1)

凡例
▷ シーリングを示す

凡例				変更	月．日			工事名称	工事種別			図面名称		設計No.
					．		．	守口本署新築工事	建築	完成図	大鉄工業株式会社	3階平面詳細図 (1)		—
					．		．					完成年月日	縮尺	図面No.
					．		．					令和5年5月	1:50 (A1) 1:100 (A3)	A-33

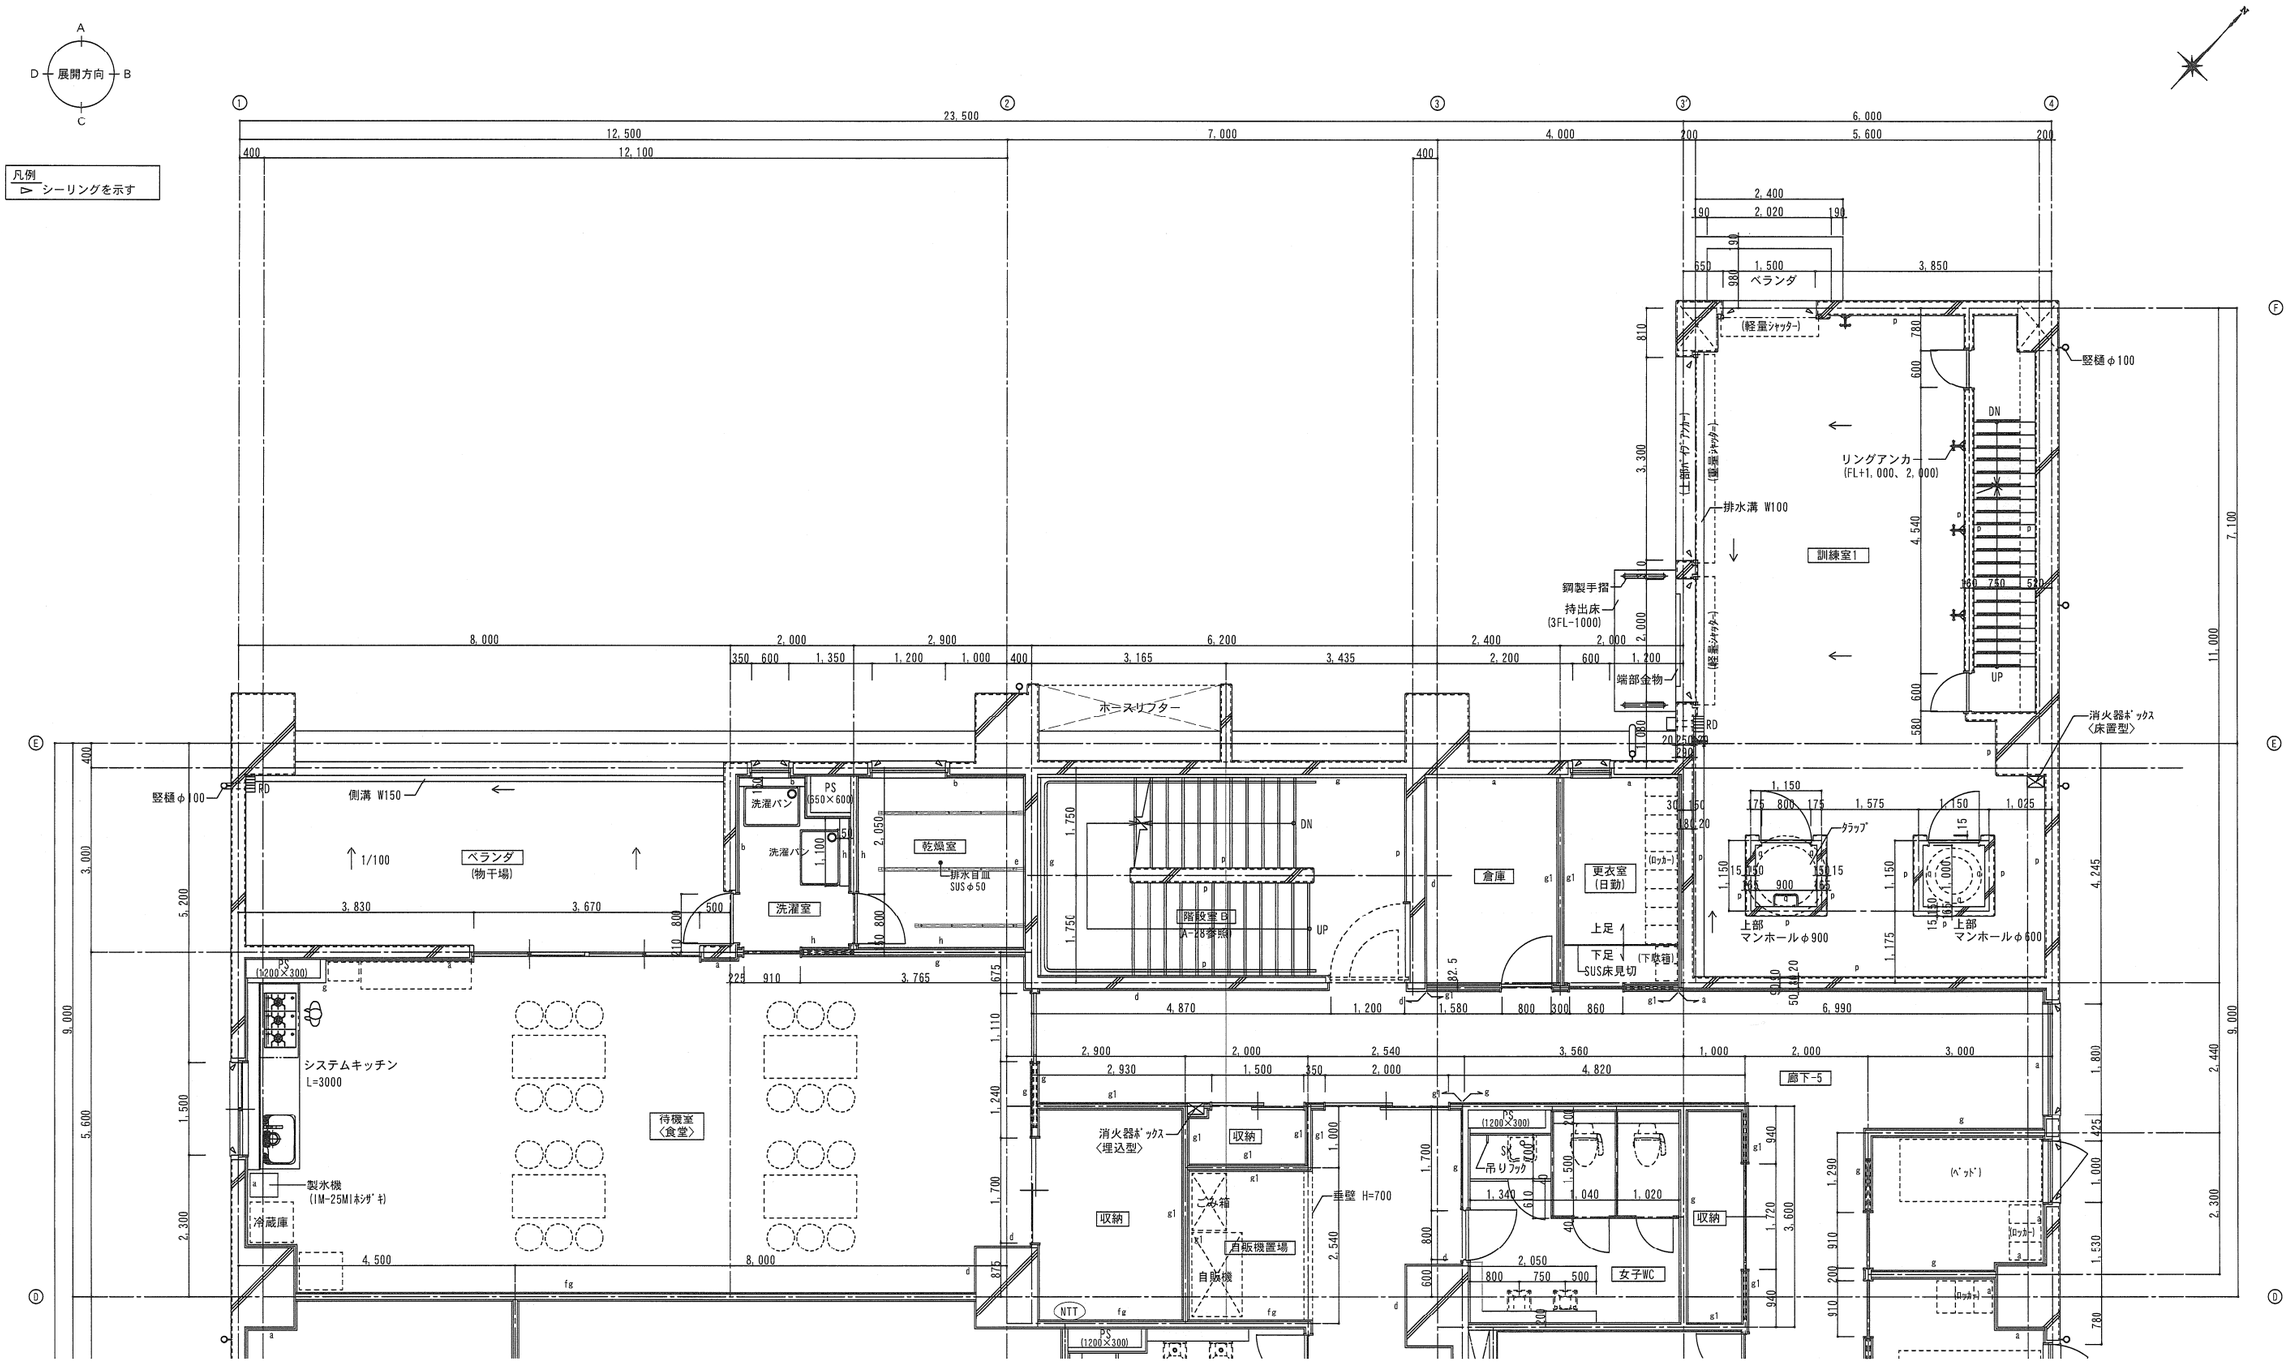

3階平面詳細図（2）

凡例	変更 月.日	工事名称	工事種別	完成図	大鉄工業株式会社	図面名称	設計No.
		守口本署新築工事	建築			3階平面詳細図（2）	—
						完成年月日 令和5年5月 / 縮尺 1:50(A1) 1:100(A3) / ファイルNo.	図面No. A-34

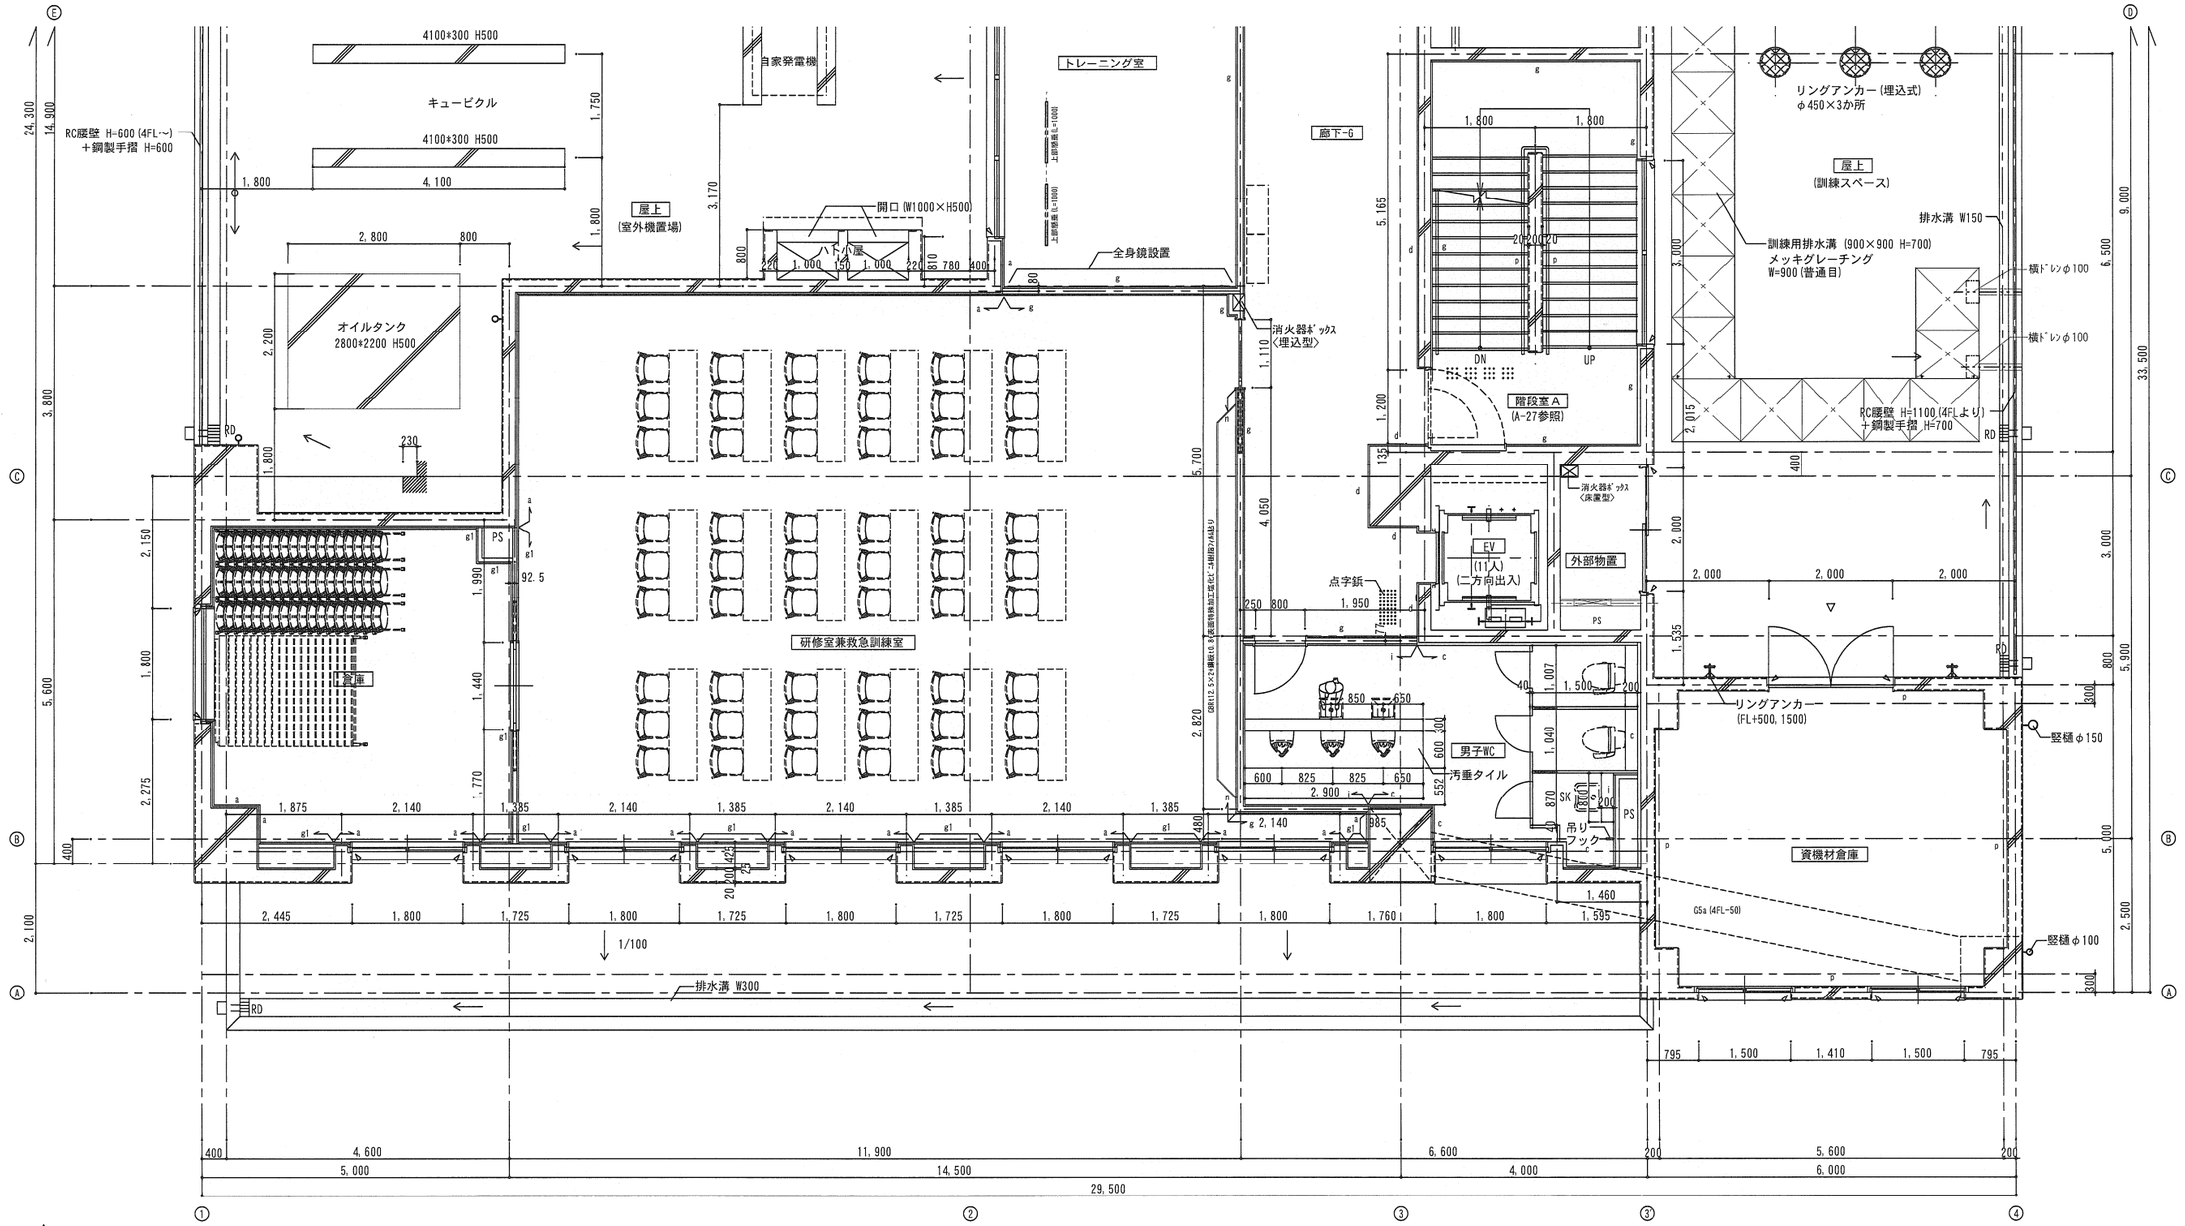

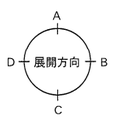

4階平面詳細図 (1)

凡例
▷ シーリングを示す

凡例	変更	月. 日	工事名称	工事種別	完成図	大鉄工業株式会社	図面名称	設計No.
			守口本署新築工事	建築			4階平面詳細図 (1)	—
							完成年月日 令和5年5月 / 縮尺 1:50 (A1) 1:100 (A3) / ファイルNo.	図面No. A-35

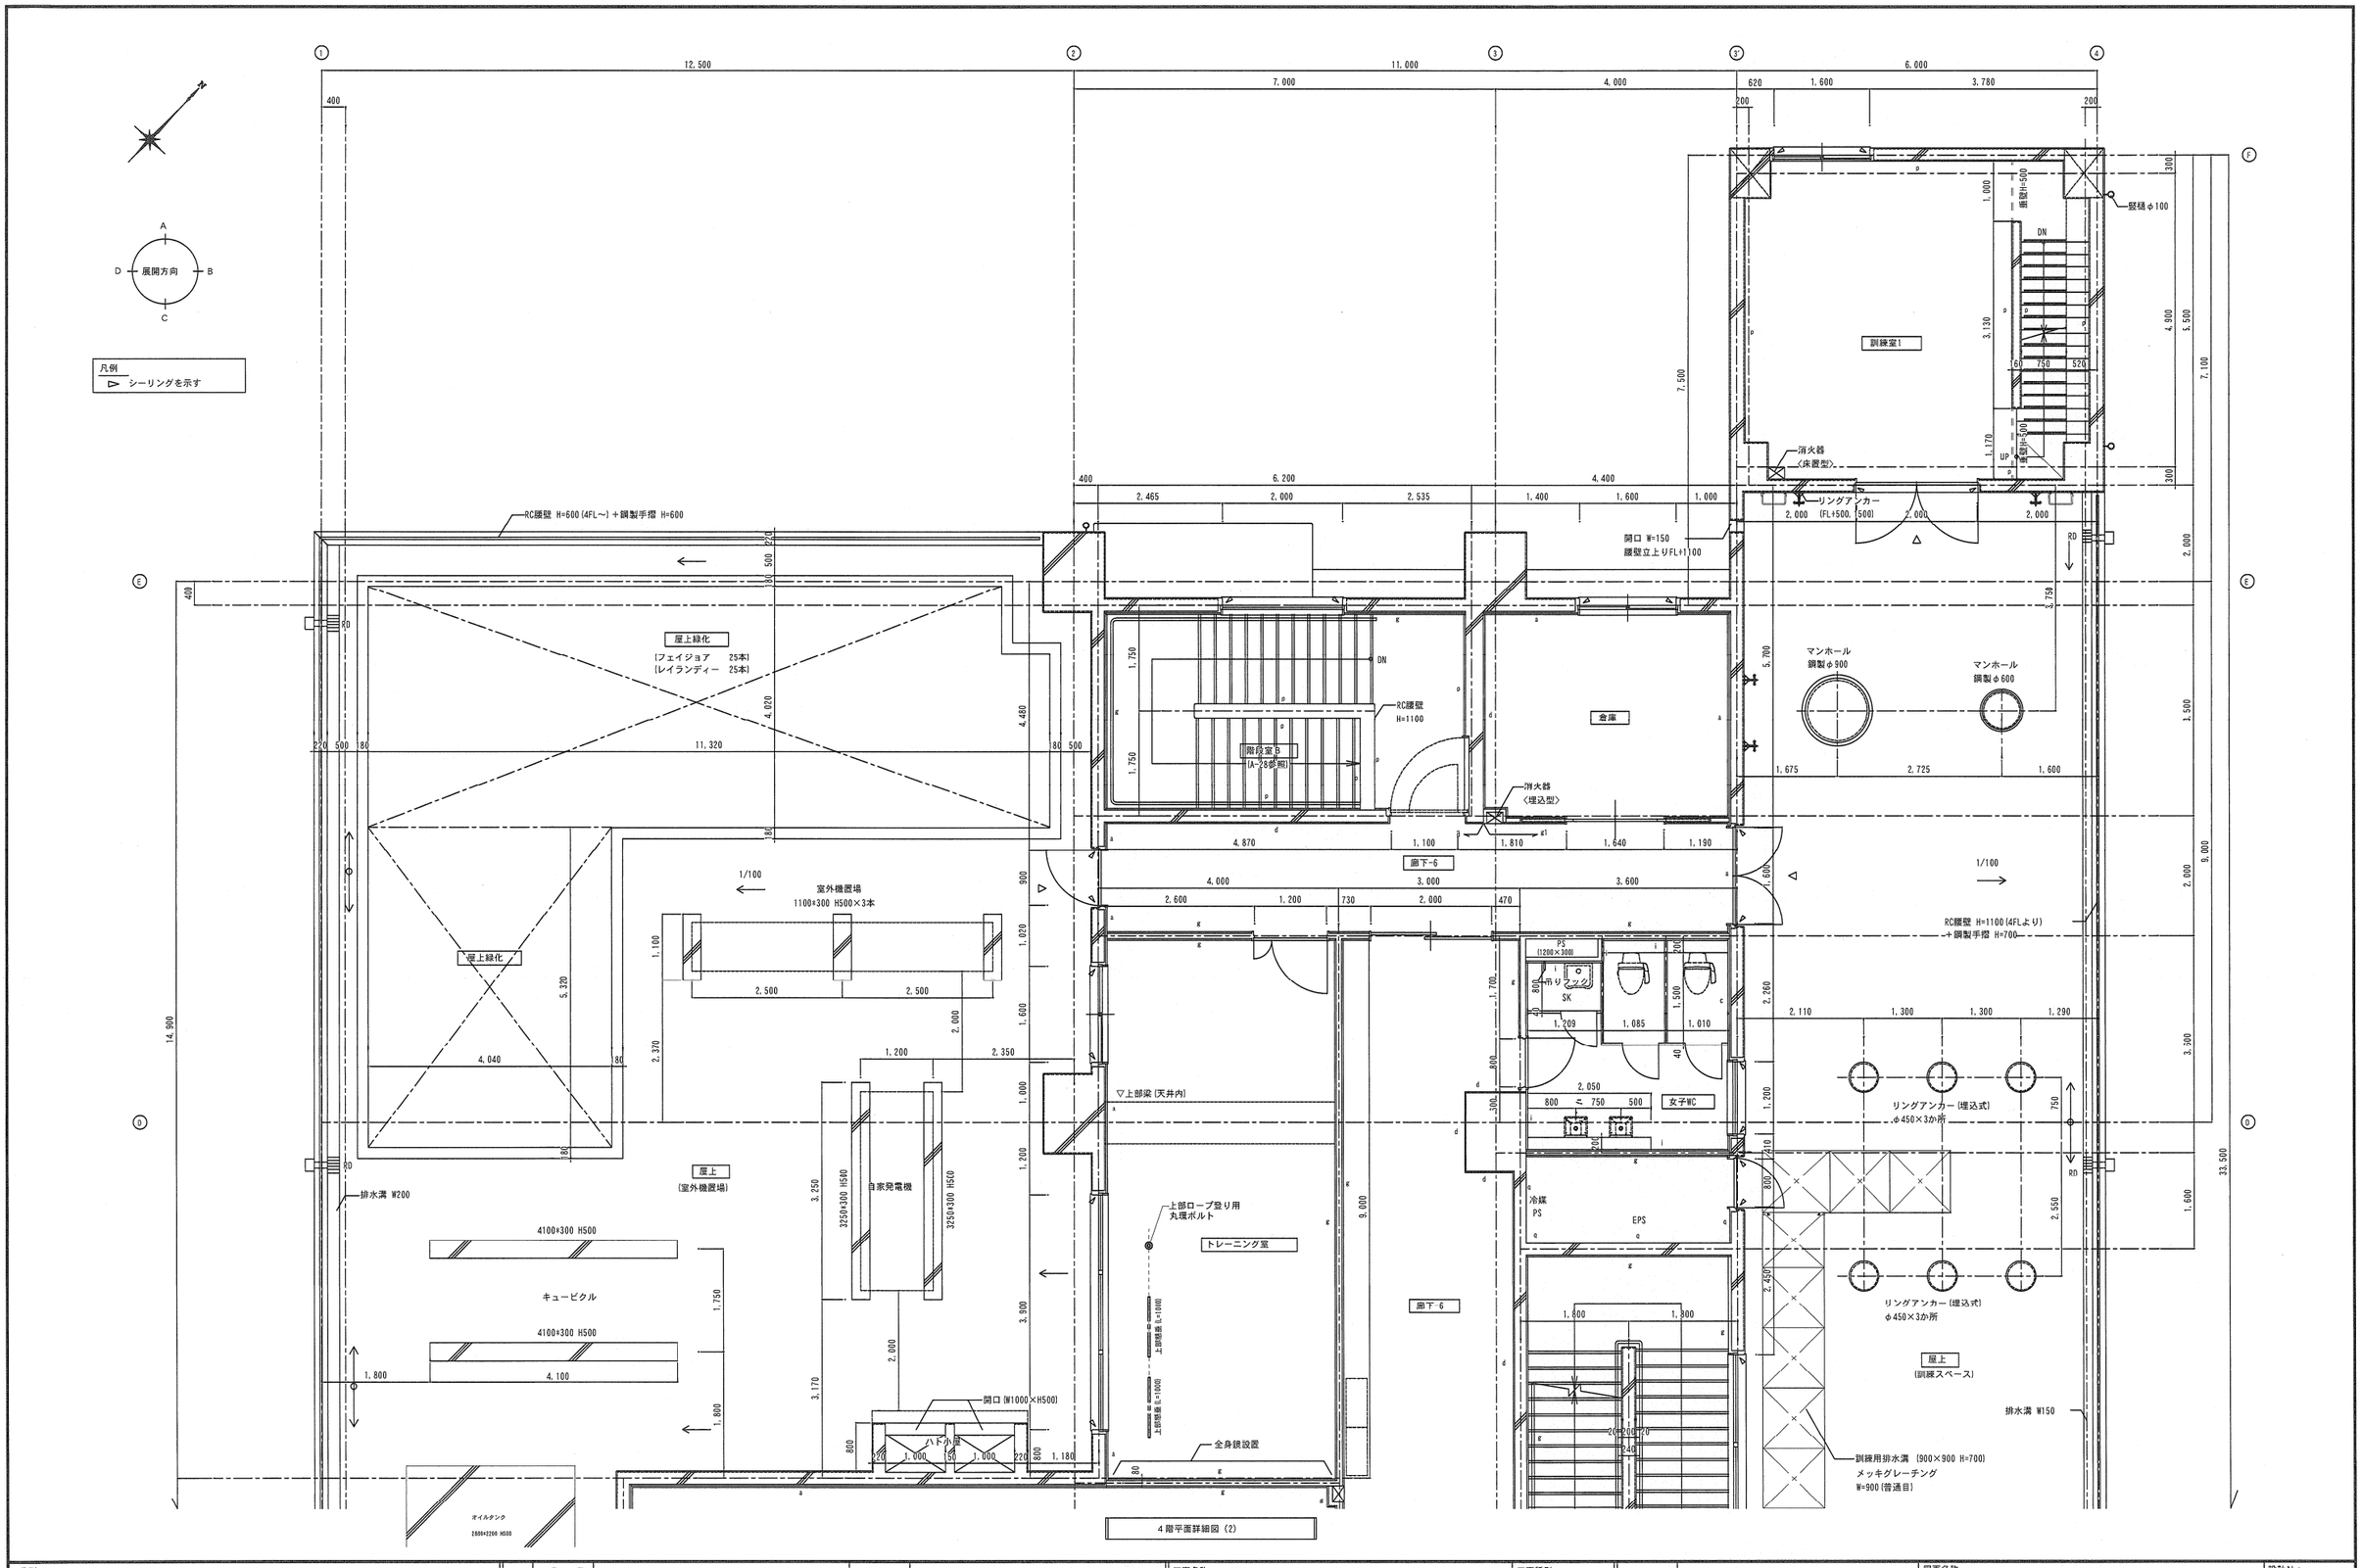

凡例				変更	月．日			工事名称	工事種別			図面名称			設計No.
								守口本署新築工事	建築	完成図	大鉄工業株式会社	4階平面詳細図 (2)			—
												完成年月日 令和5年5月	縮尺 1:50 (A1) 1:100 (A3)	ファイルNo.	図面No. A-36

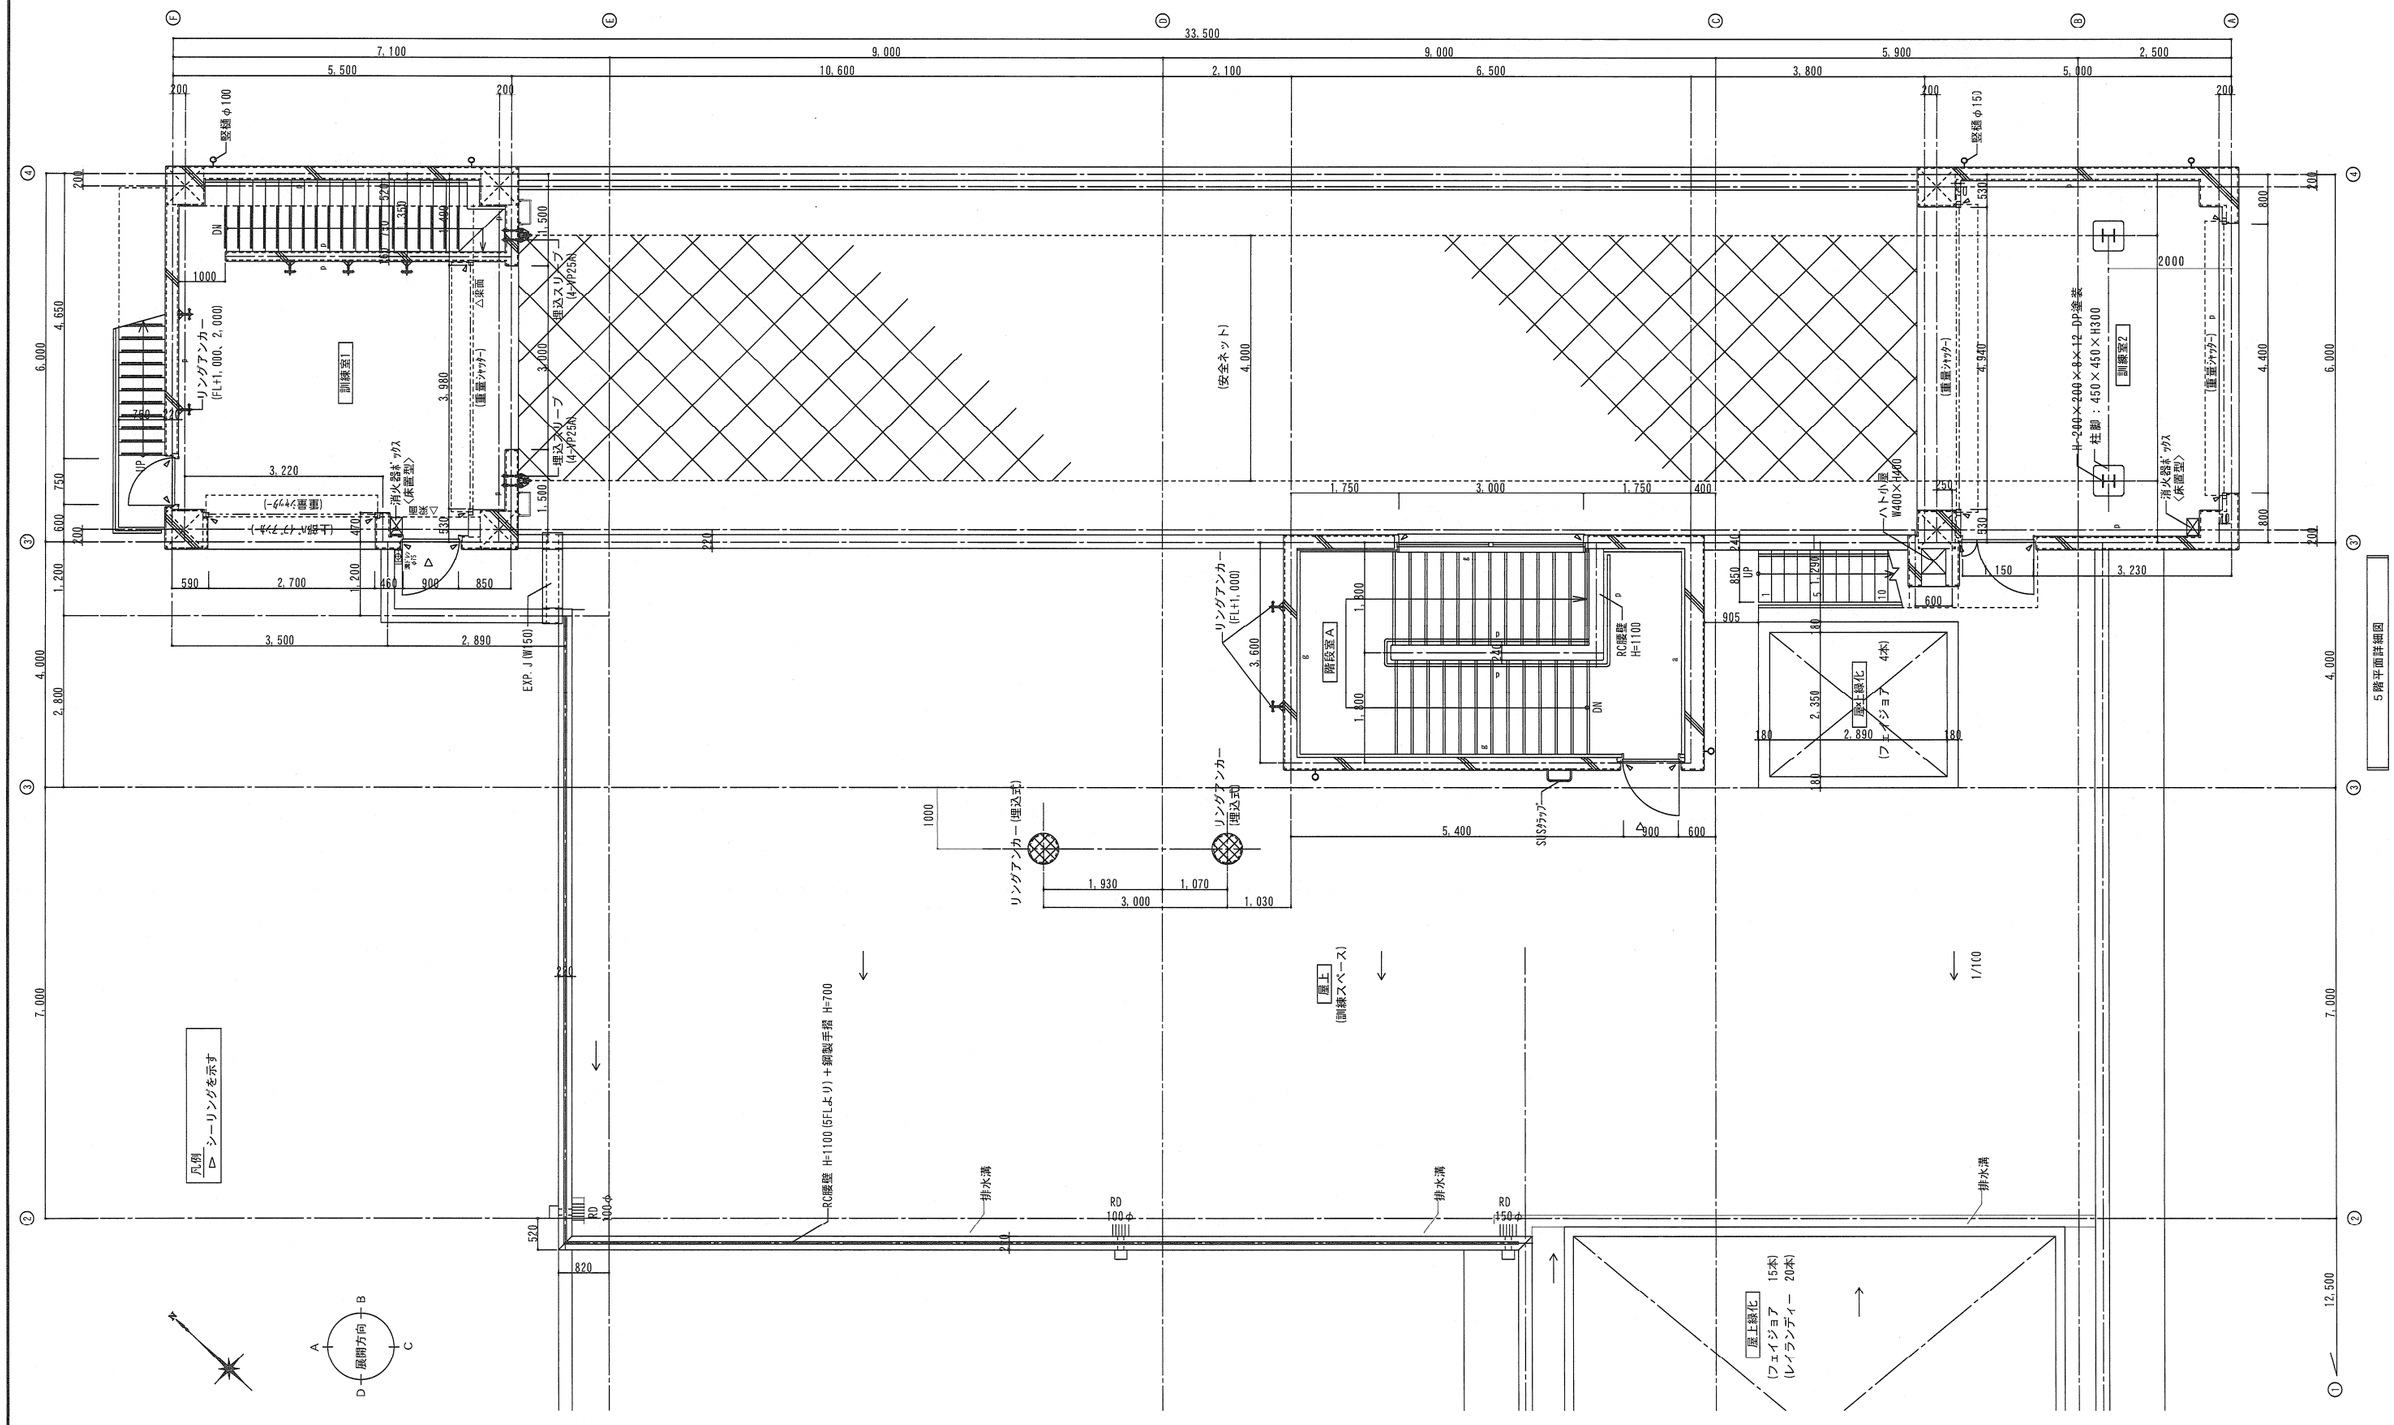

5階平面詳細図

凡例		変更	月．日			工事名称	工事種別			図面名称		設計No.
			．		．	守口本署新築工事	建築	完成図	大鉄工業株式会社	5階平面詳細図		—
			．		．					完成年月日	縮尺	図面No.
			．		．					令和5年5月	1:200 (A1) 1:400 (A3)	A-37

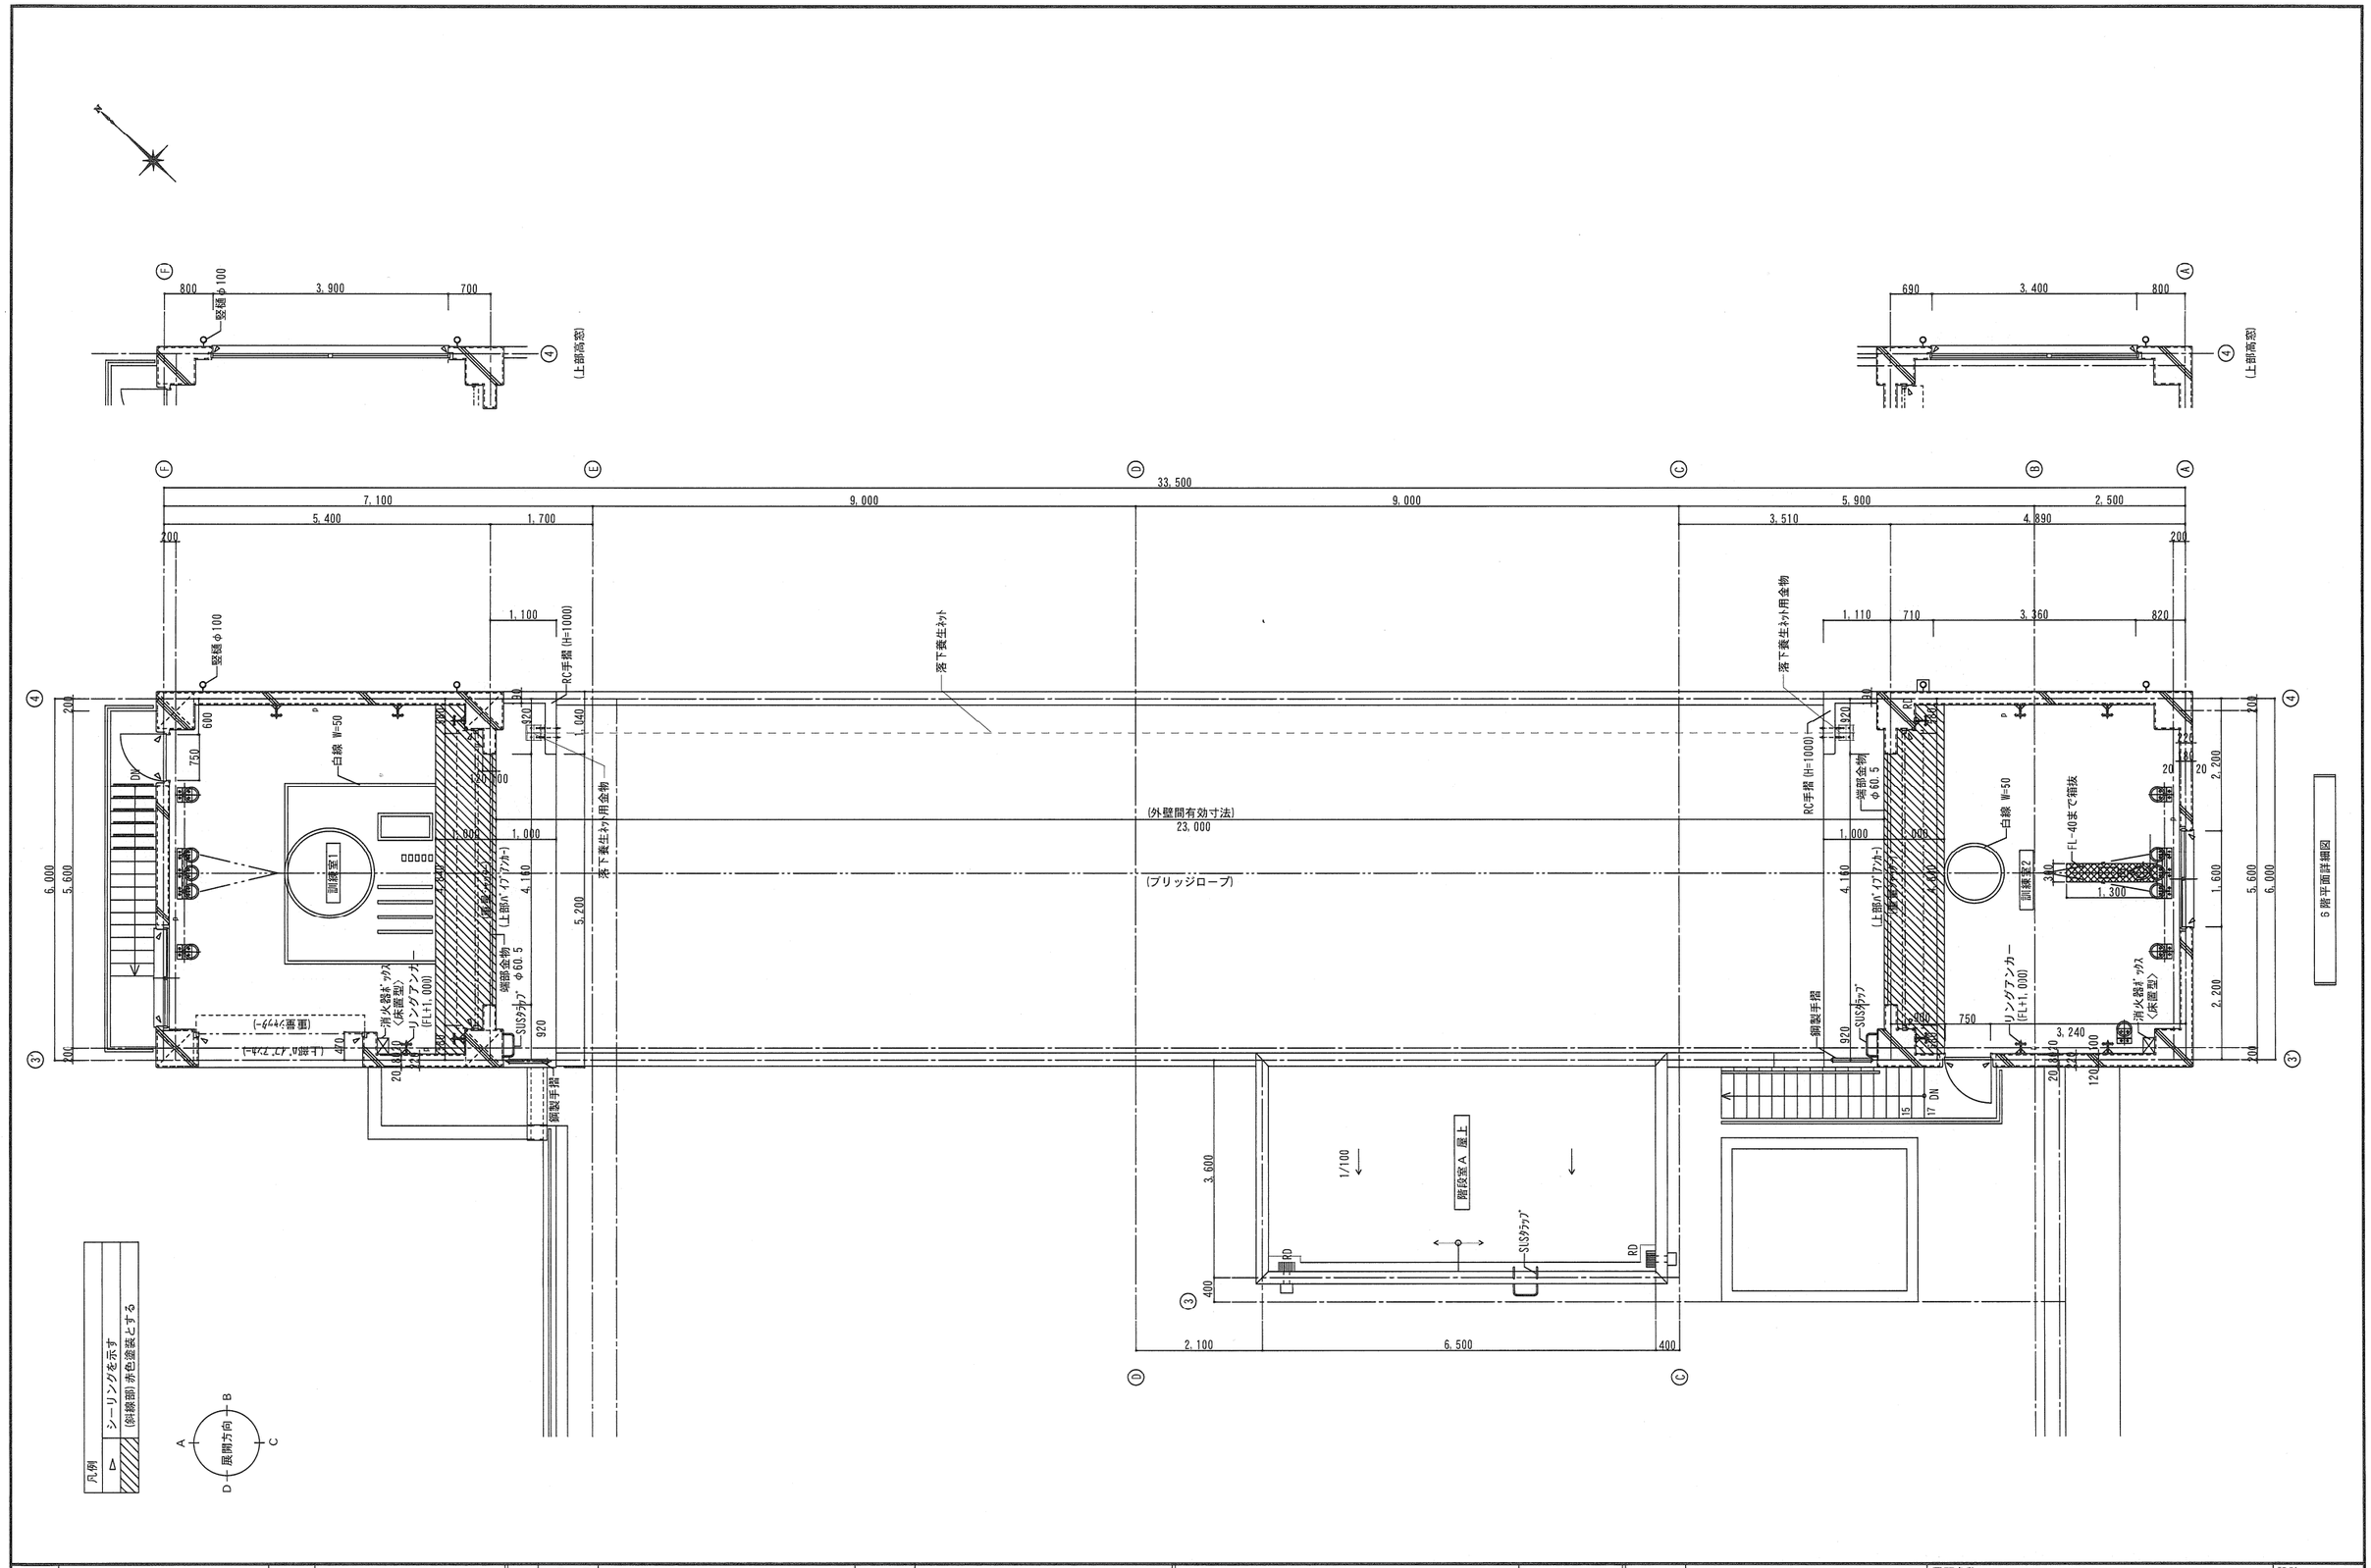

				変更	月. 日			工事名称	守口本署新築工事	工事種別	建築	完成図	大鉄工業株式会社	図面名称 6階平面詳細図	設計No. —
														完成年月日 令和5年5月	縮尺 1:200 (A1) 1:400 (A3)	ファイルNo.	図面No. A-38