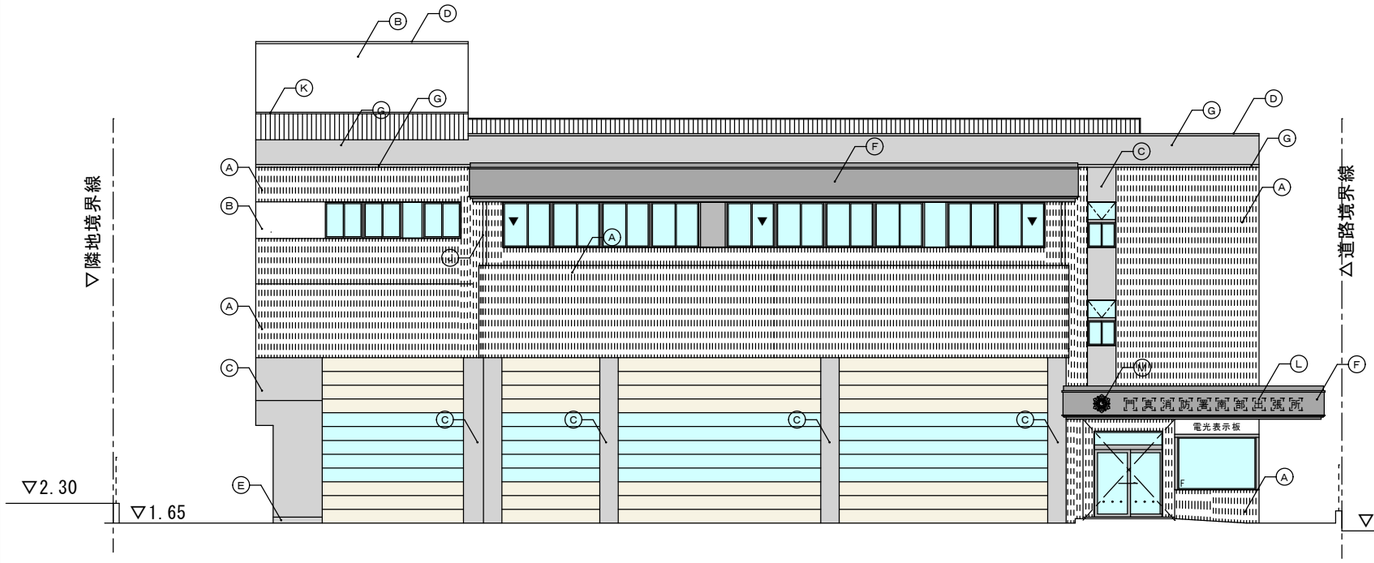

東 側 立 面 図

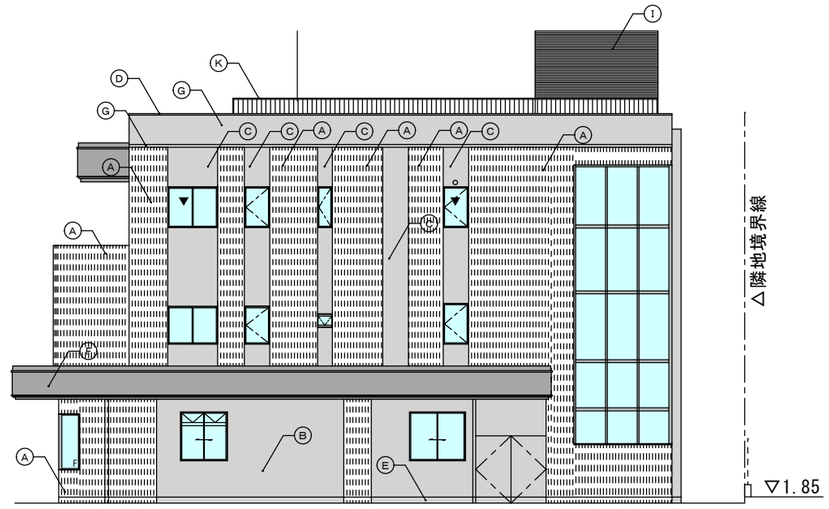

北 側 立 面 図

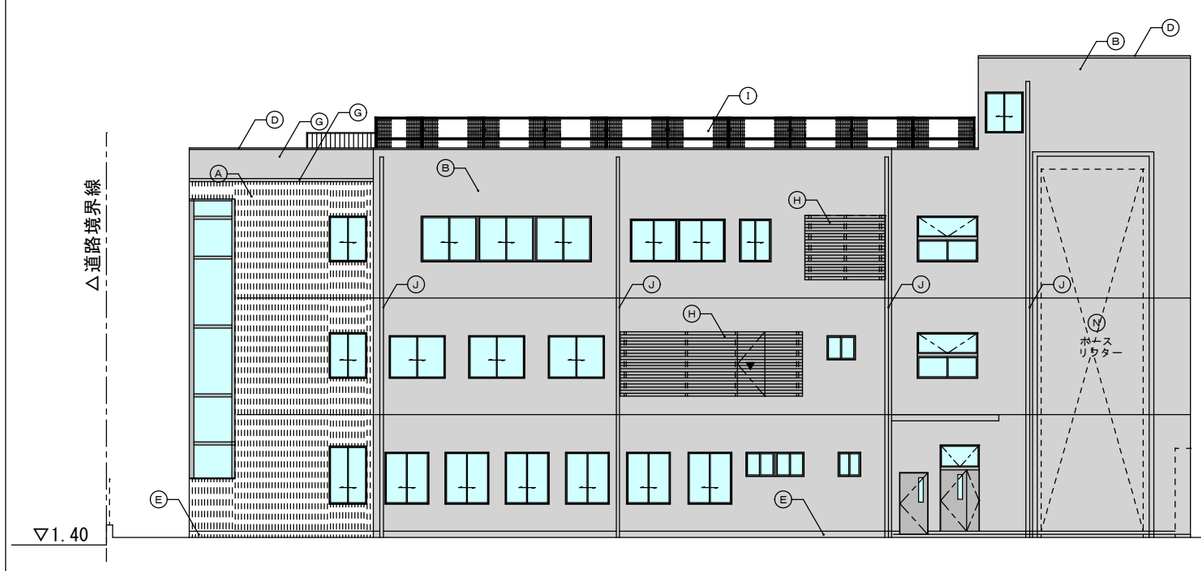

西 側 立 面 図

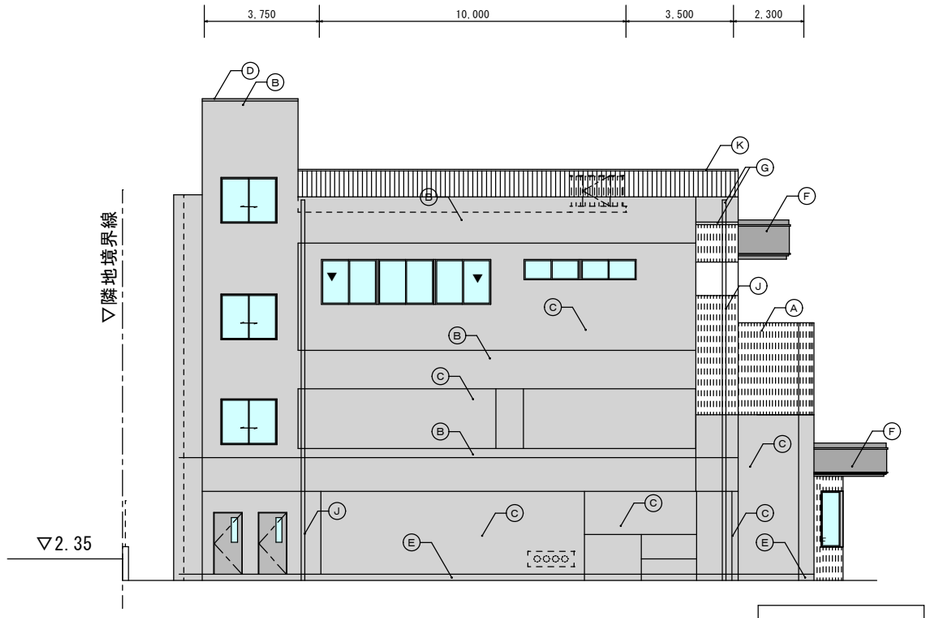

南 側 立 面 図

完成図

Ⓐ	外壁Ａ：せっ器質タイル貼(50四丁掛：195×47)		Ⓖ	石目調吹付け		Ⓜ	紋章：φ400
Ⓑ	外壁Ｂ：防水系複層塗材RE		Ⓗ	アルミルーバー：アルミ押出型材（開口率50%）		Ⓝ	ホースリフター：20本用（アルミ製）
Ⓒ	外壁Ｃ：高浸透形吸水防止コンクリート打放し用塗材（フッ素樹脂）		Ⓘ	メッシュフェンス			
Ⓓ	ﾊﾟﾗﾍﾟｯﾄ笠木：アルミ製電解着色		Ⓙ	竪樋Ｂ：カラーVPφ100			
Ⓔ	外巾木：水性浸透性吸水防止材		Ⓚ	屋上手摺：ステンレス製			外部建具：アルミ製建具、スチール製建具　錆止め塗装の上DP塗装
Ⓕ	庇：アルミ板ｔ＝2.0フッ素樹脂焼付塗装		Ⓛ	チャンネル文字（１文字　400角）		▼	非常用進入口に代わる開口部

設計名称	(仮称)守口市門真市消防組合門真消防署南部出張所新築工事
図面名称	立 面 図
縮 尺	A1:1/100 A3:1/200
年 月	H30年2月
設計番号	
図面番号	A11

SOWA 株式会社 相和技術研究所
1級建築士 第251623号 池本 正明

照 査	管理技術者	主 任	担 当
池本	岡崎	岡崎	寺田

01	1階平面図	A1:1/50 A3:1/100

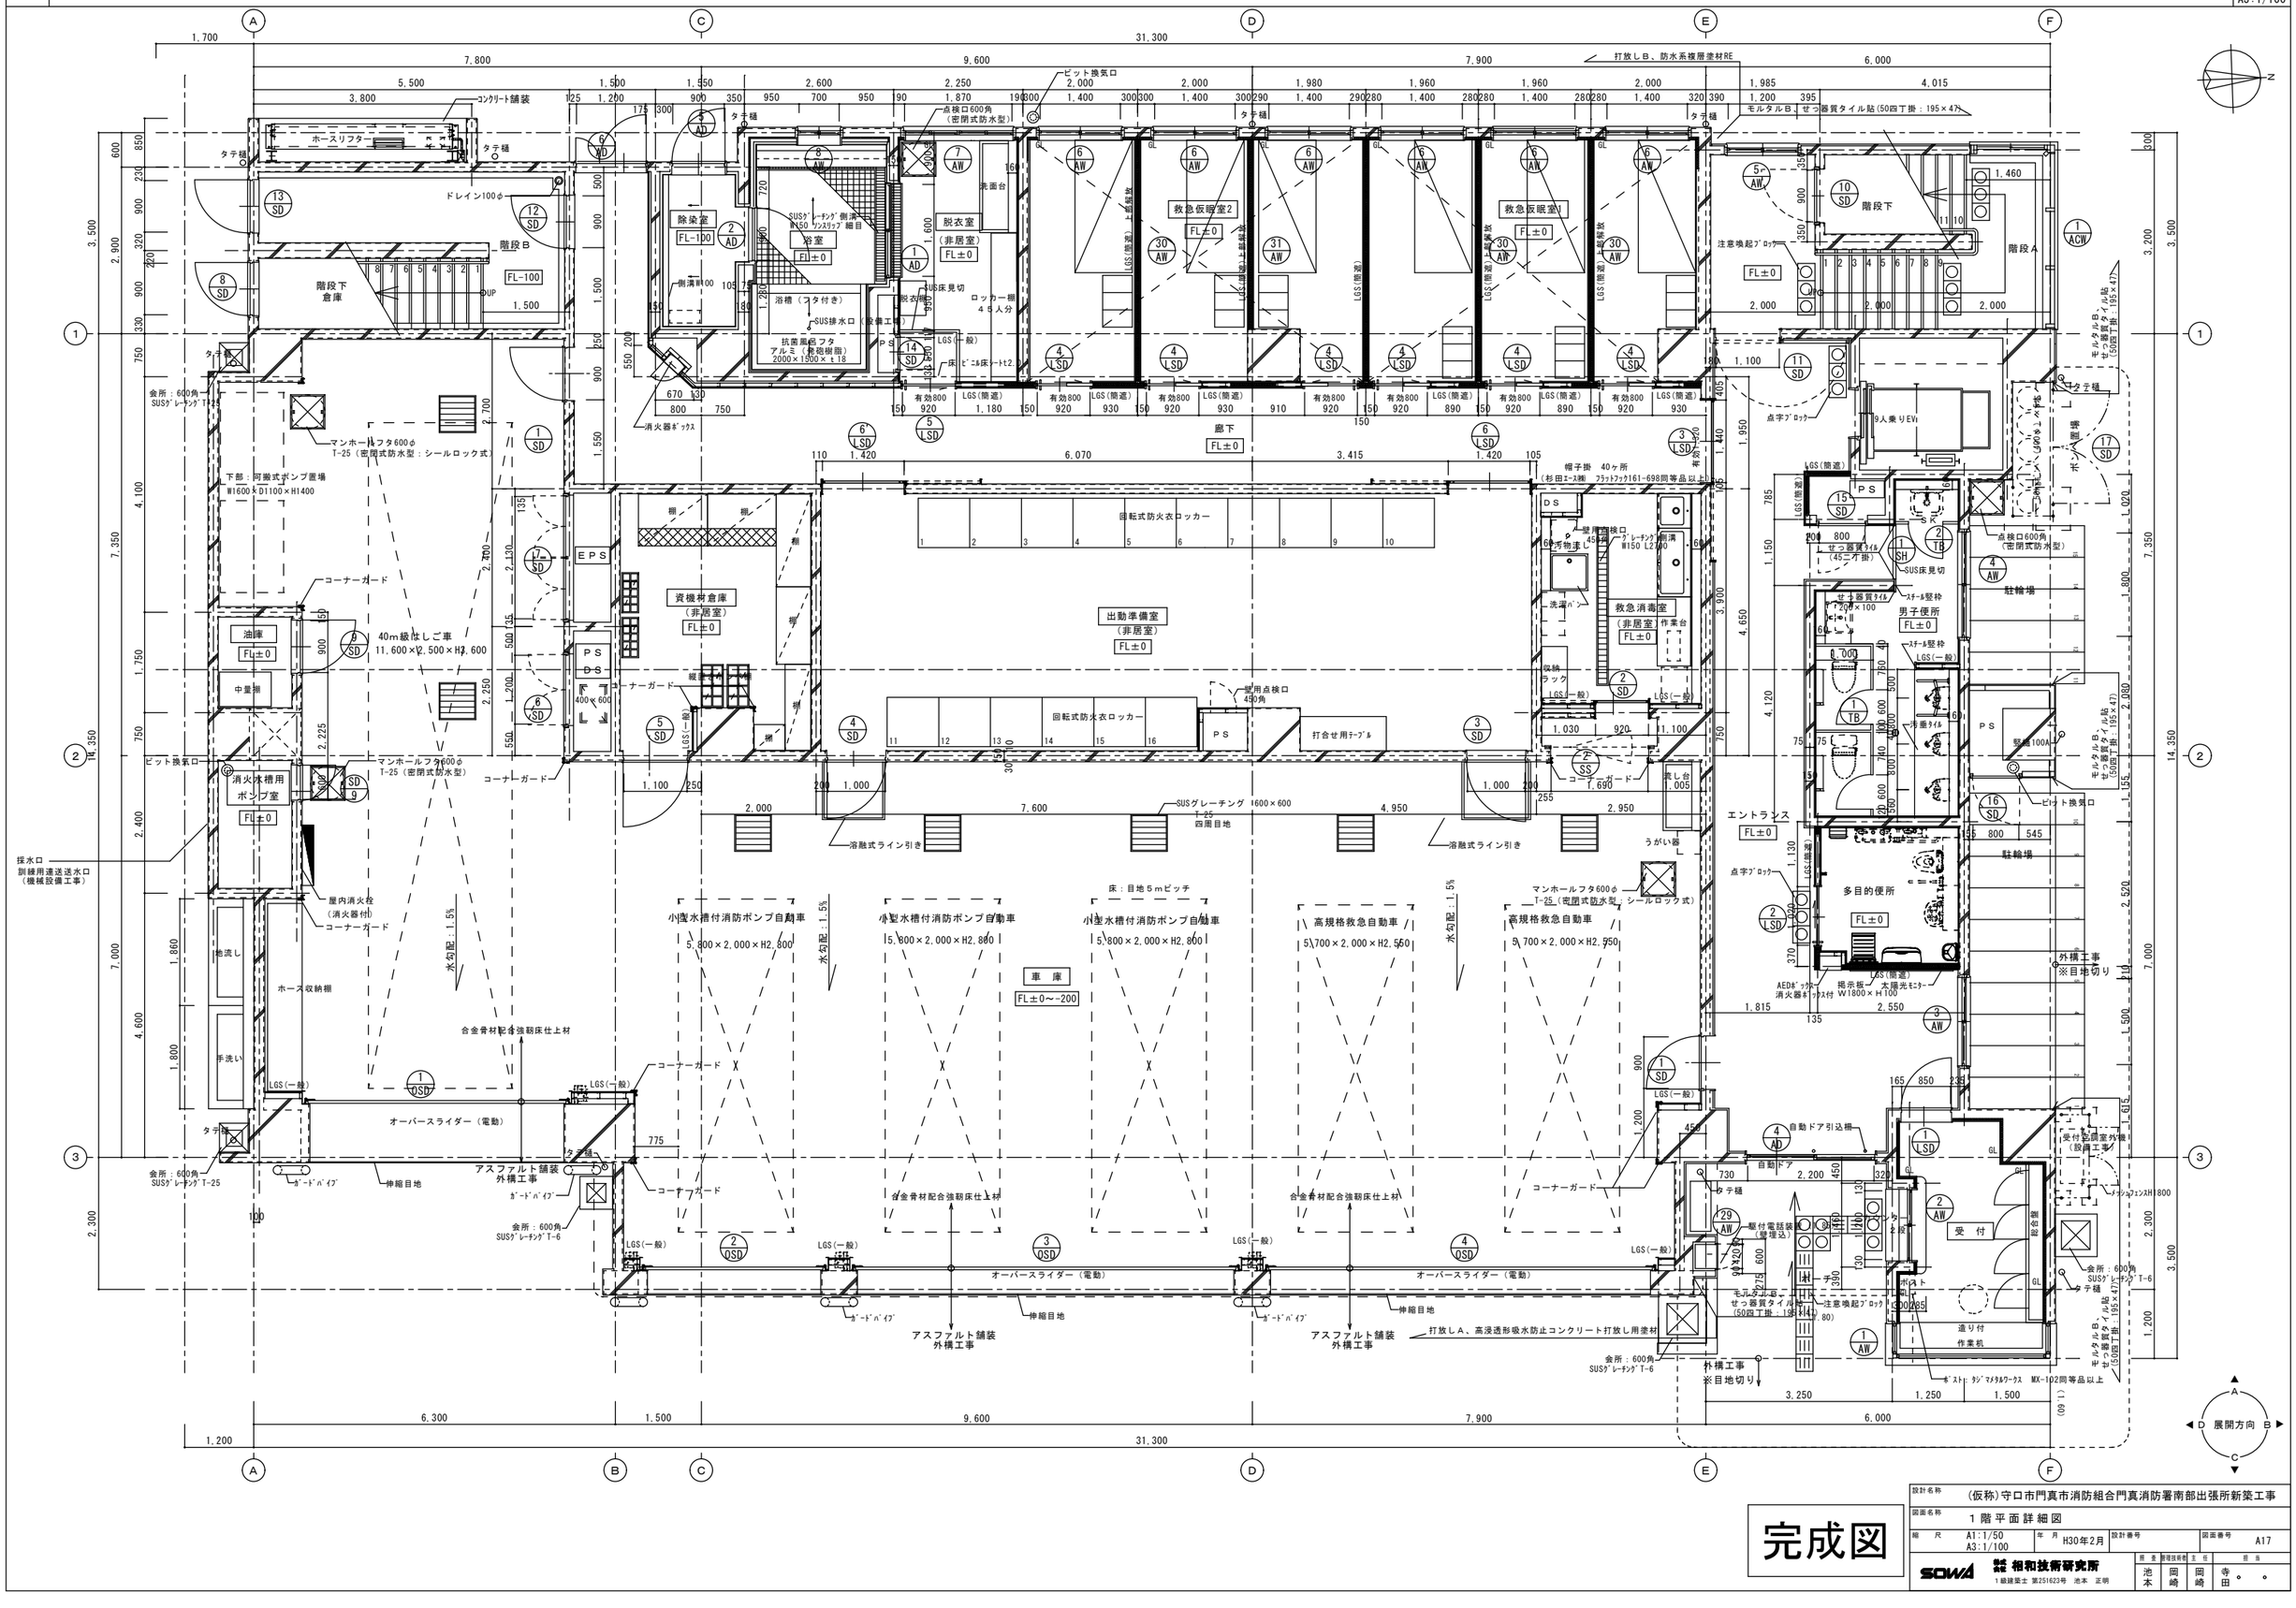

完成図

設計名称	(仮称)守口市門真市消防組合門真消防署南部出張所新築工事				
図面名称	1階平面詳細図				
縮尺	A1:1/50 A3:1/100	年月	H30年2月	設計番号	図面番号 A17

担当	管理技術者	主任	照査
池本	岡崎	岡崎	寺田

SOWA 株式会社 相和技術研究所
1級建築士 第251623号 池本 正明

01	2階平面図	A1:1/50 A3:1/100

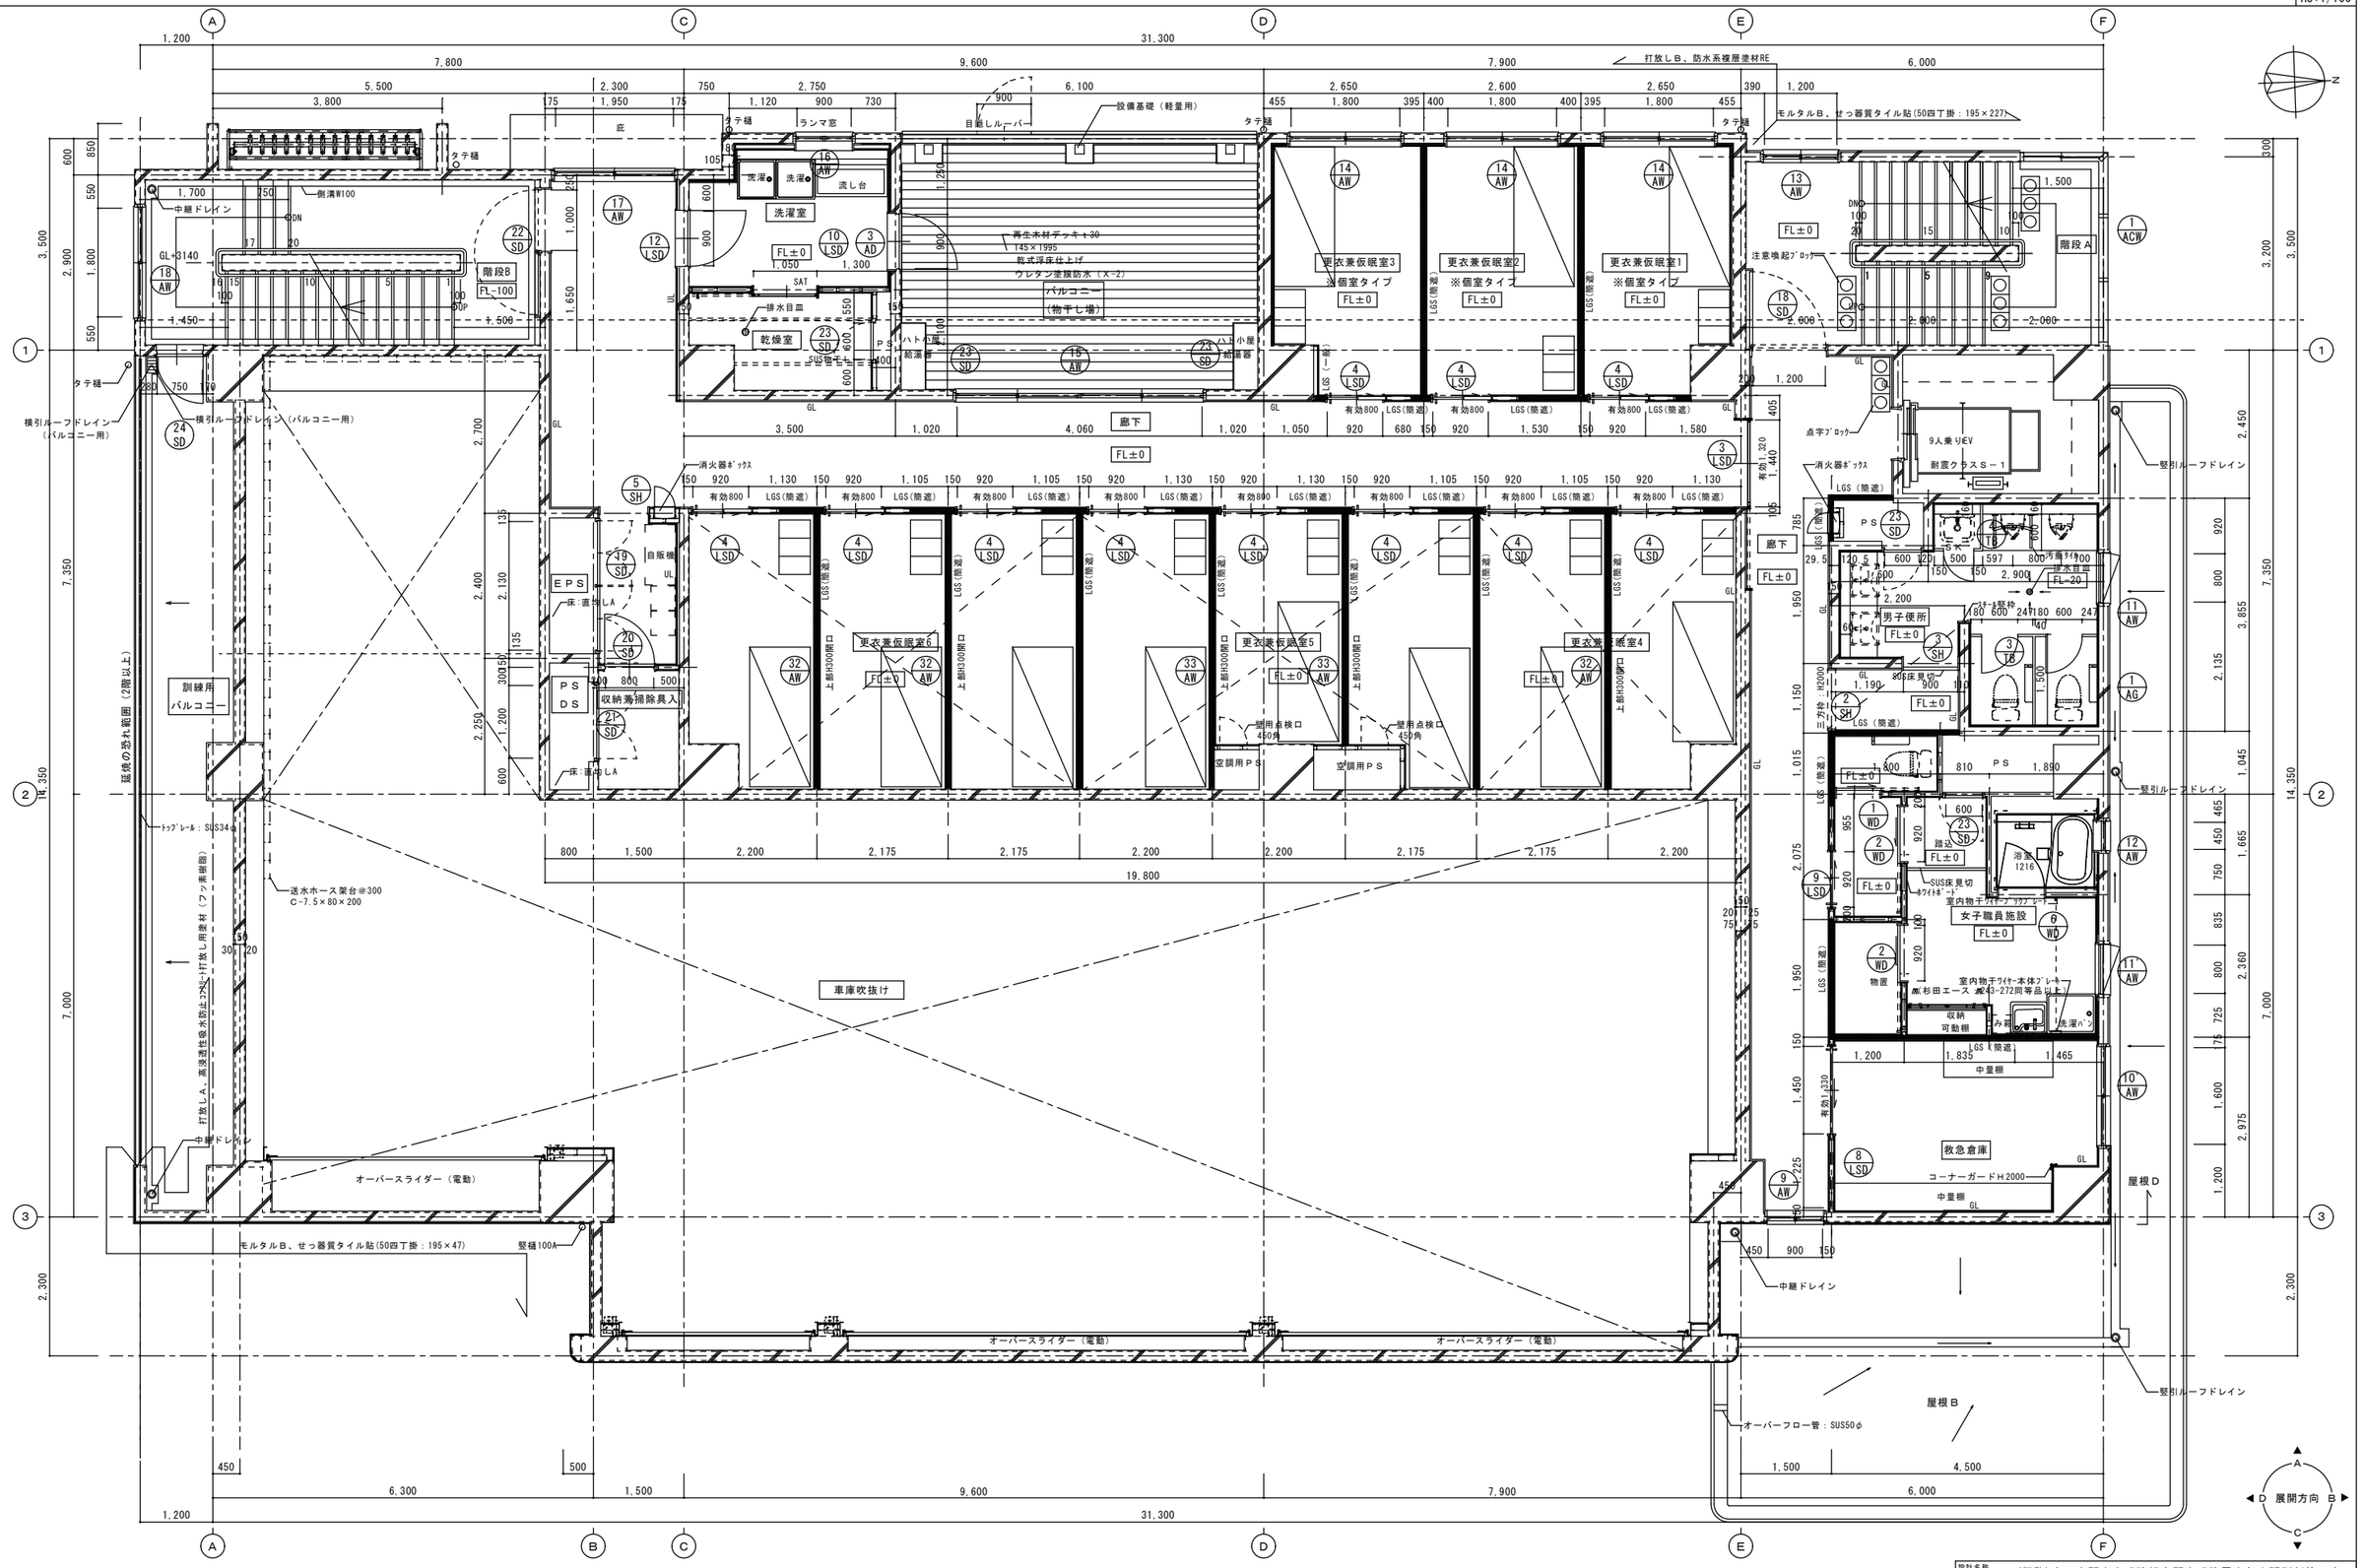

完成図

設計名称	(仮称)守口市門真市消防組合門真消防署南部出張所新築工事				
図面名称	2階平面詳細図				
縮尺	A1:1/50 A3:1/100	年月	H30年2月	設計番号	図面番号 A18

SOWA 株式会社 相和技術研究所
1級建築士 第251623号 池本 正明

図書	管理技術者	主任	担当
池本	岡崎	岡崎	寺田

01	3階平面図詳細図	A1:1/50 A3:1/100

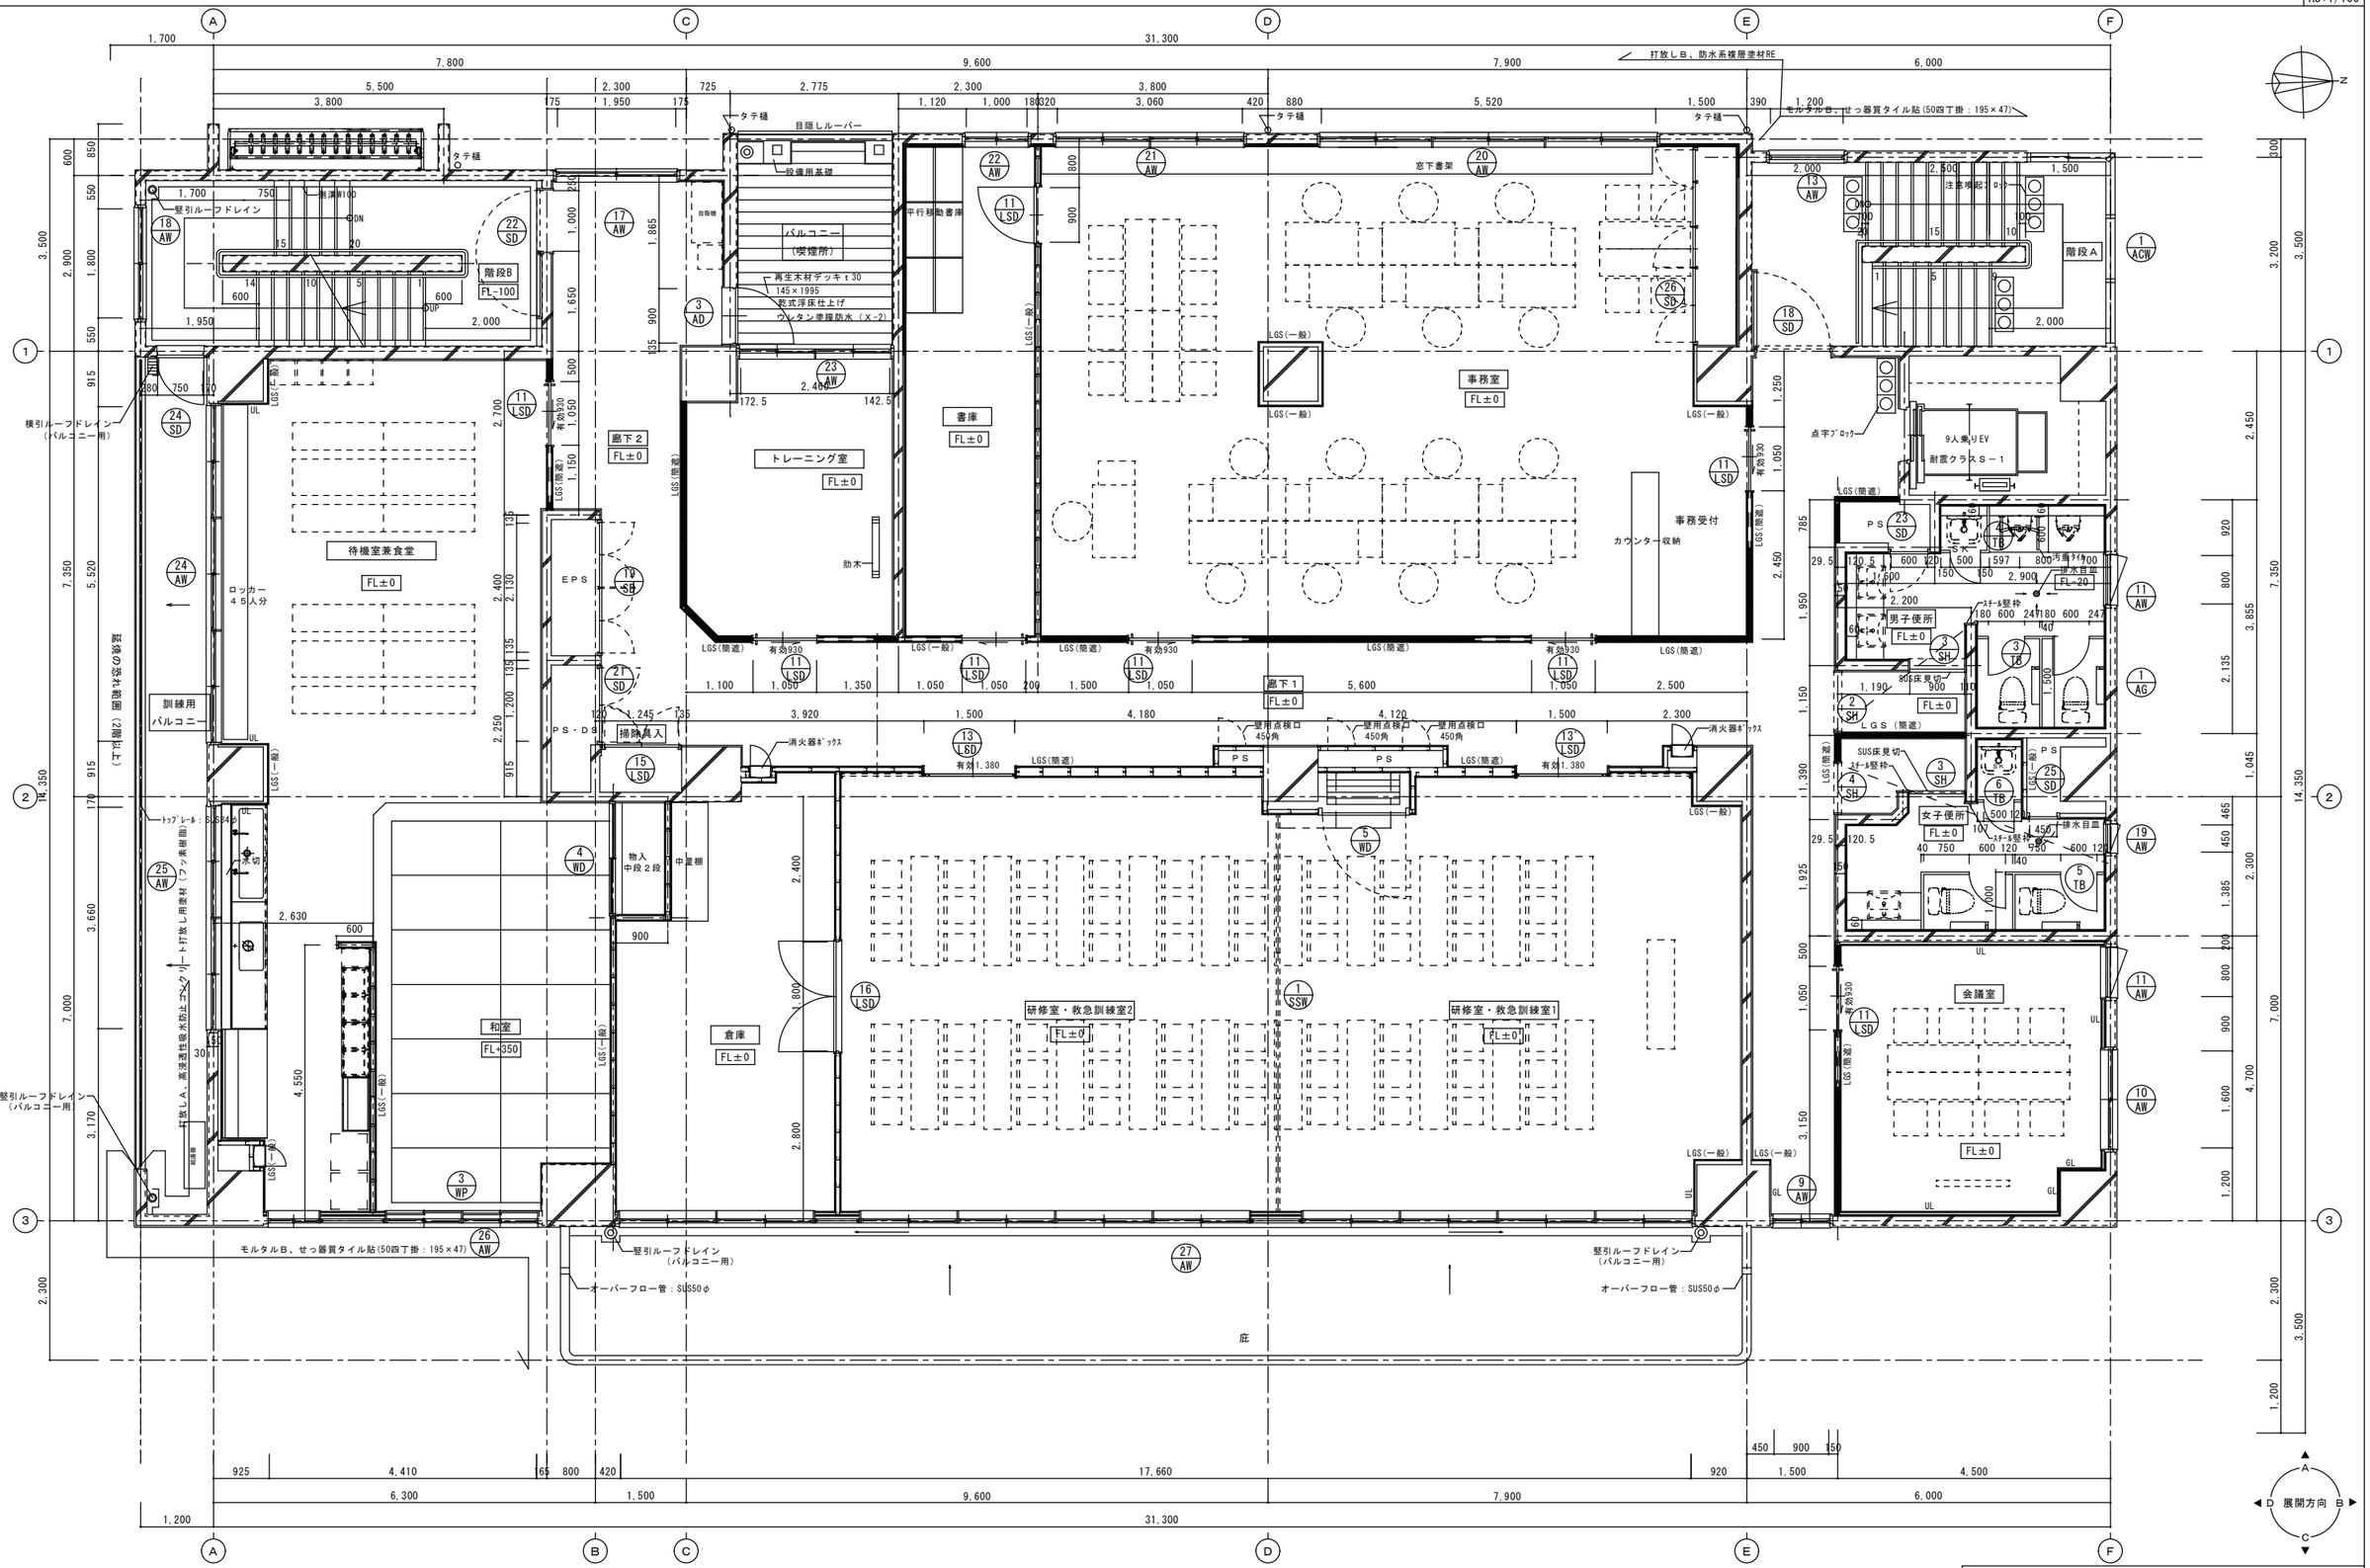

完成図

設計名称	(仮称)守口市門真市消防組合門真消防署南部出張所新築工事				
図面名称	3階平面詳細図				
縮尺	A1:1/50 A3:1/100	年月	H30年2月	設計番号	図面番号 A19

SOWA 株式会社 相和技術研究所
1級建築士 第251623号 池本 正明

照査	管理技術者	主任	担当
池本	岡崎	岡崎	寺○ ○